
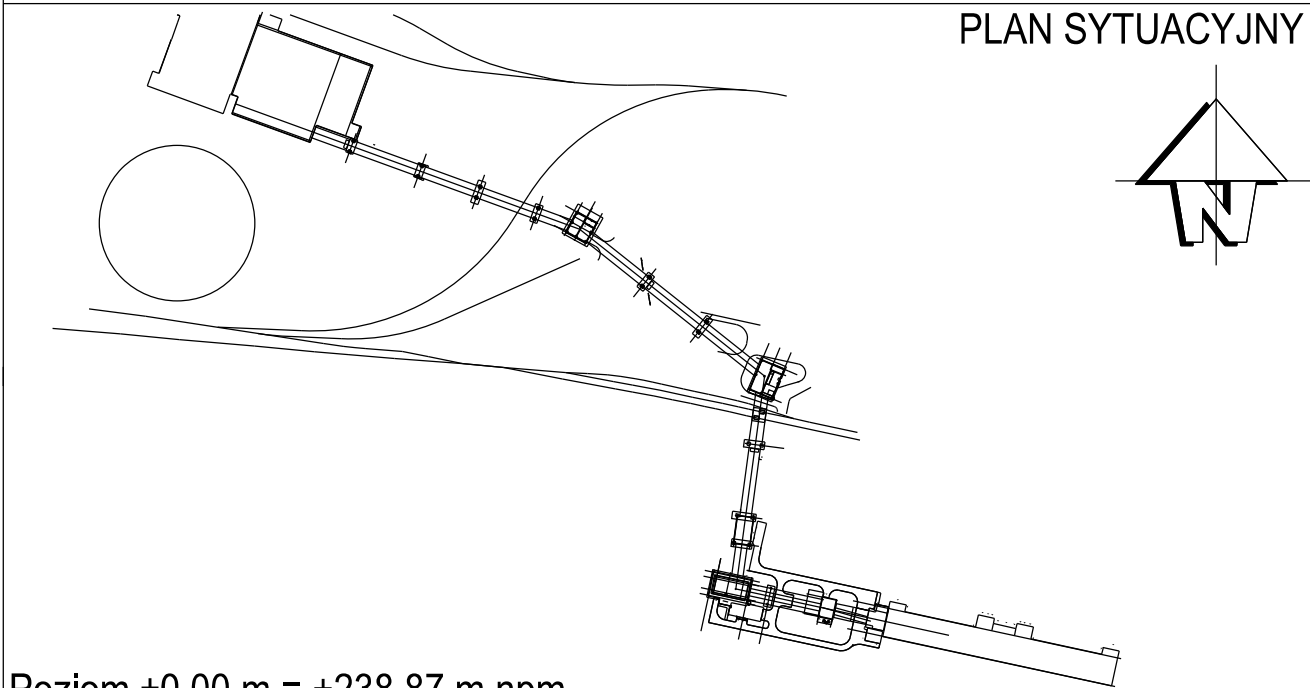


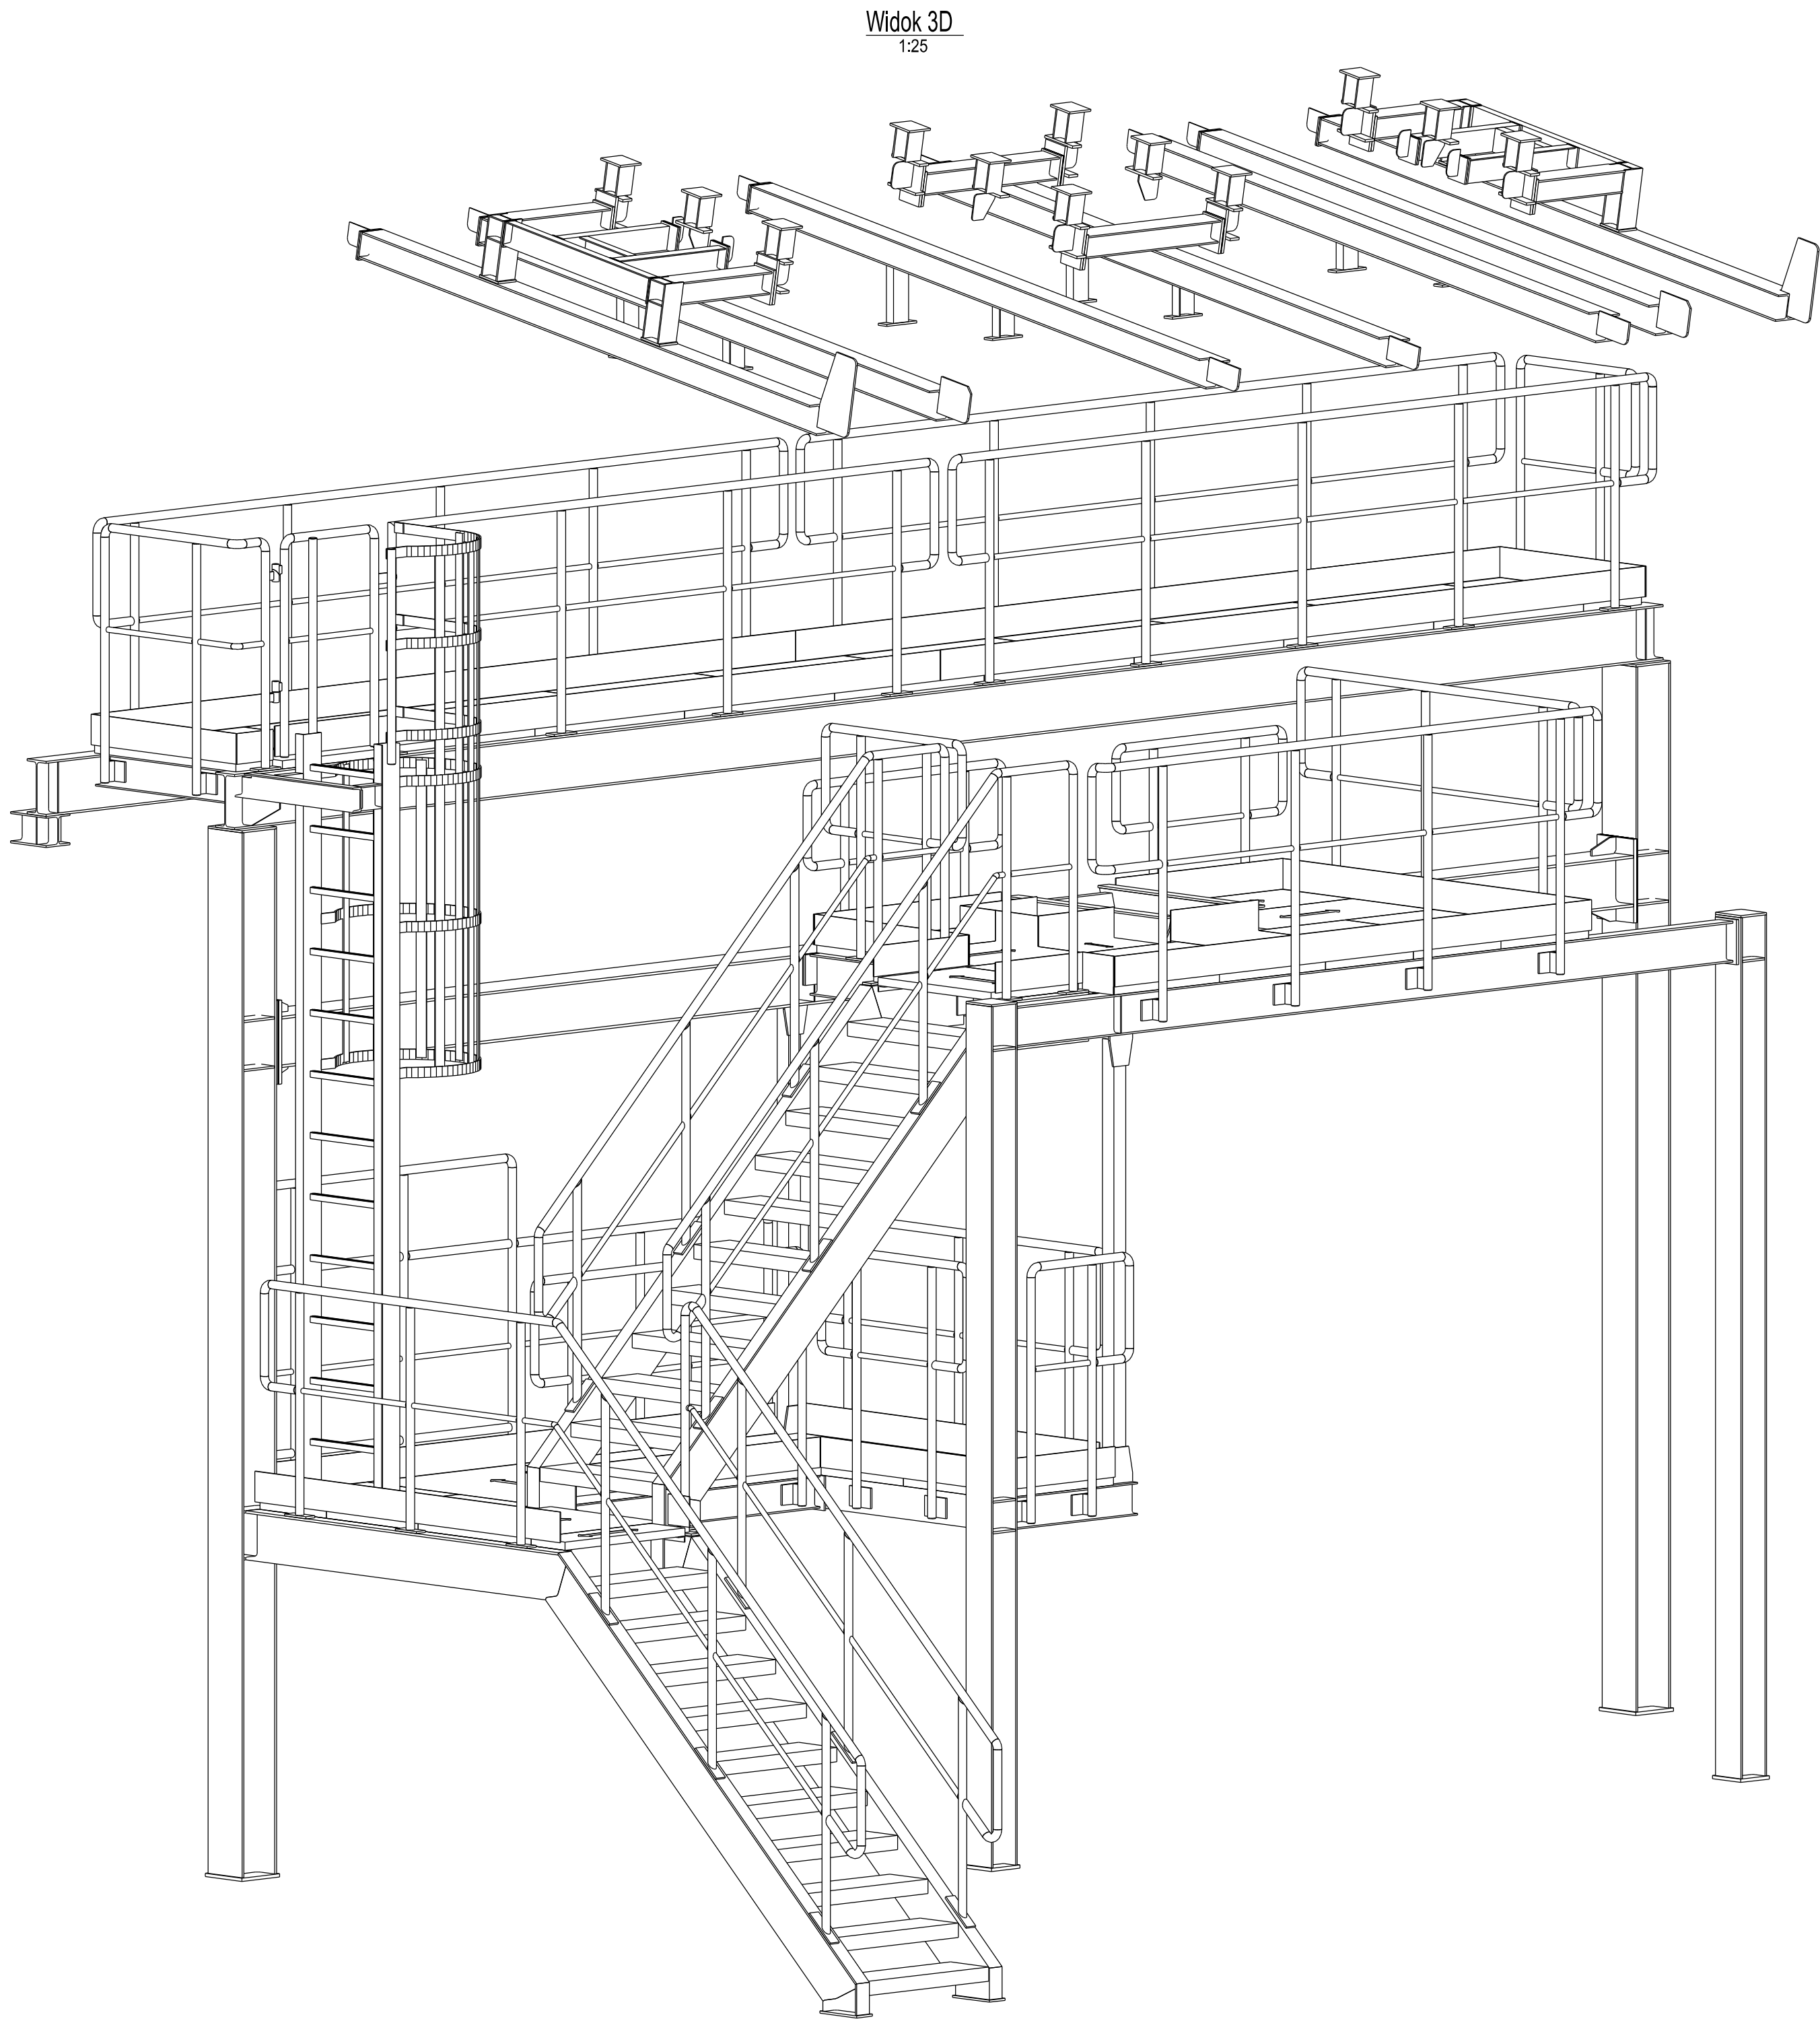

Poziom ± 0.00 m = +238.87 m npm

01	2021.09.17	G.Filipek	Projekt powykonawczy		G.Paździór
00	2018.12.04	J.Rehman	Wydanie pierwsze		G.Paździór
Rew.	Data	Wykonat	Opis zmiany		Zatwierdził
Zamawiający:			Wykonawca:	Biuro projektowe:	
					
UEC				Numer Umowy: GEK/PMR-ELT/04416/2015	
STACJA SEPARATORÓW. PRÓBOBIERNIA-KONSTRUKCJA STALOWA Rysunek Zestawczy- Widok 3d				Nazwa zadania: Budowa obiektów układu nawęglania Nowego Bloku w PGE GIEKSA Oddział Elektrownia Turów	
Projektował:	B.Ślázak	Data: 04.12.2018	Skala: 1:25	Nr rys. Podwykonawcy B1-172851	Rewizja 01
Sprawił:	M.Armatys	Data: 04.12.2018	Format: A1	Nr prz. Podwykonawcy U-45161	Nr prz. PGE 04416_07UEC00_B05
BSPiR "ENERGOPROJEKT-KATOWICE" SA					
					Arkusz: 1/1
					Ło rysunku: 1