
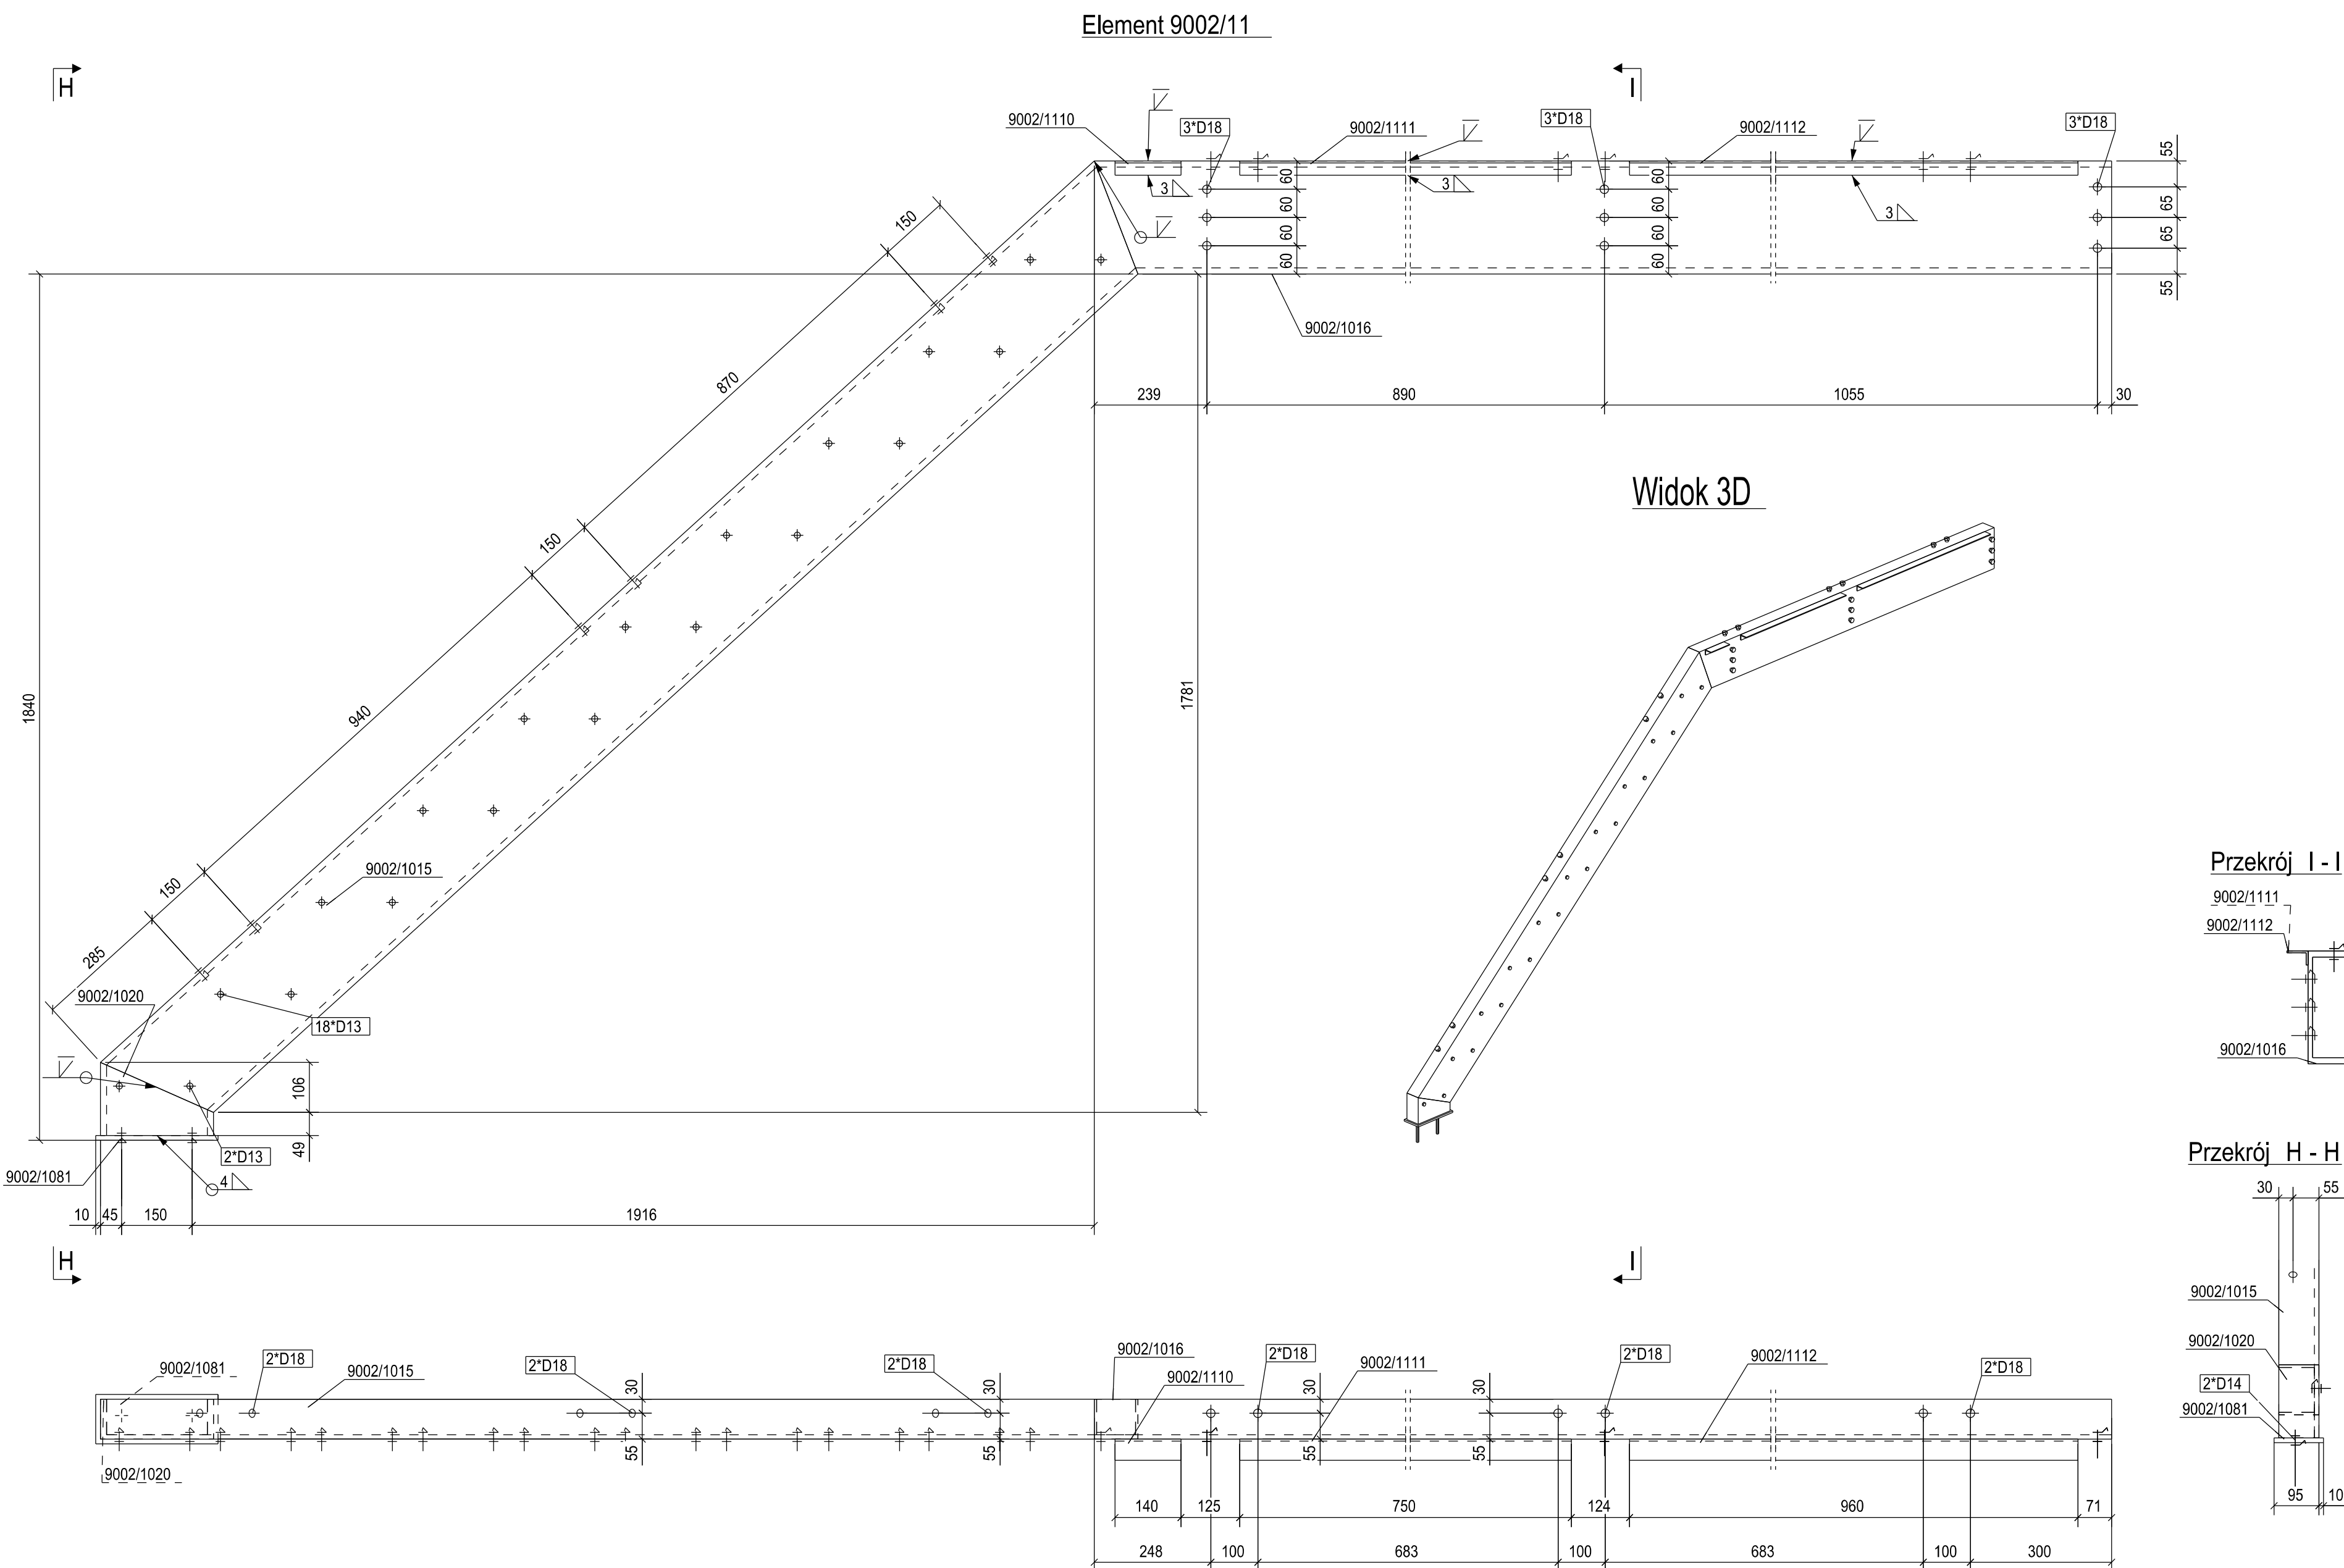
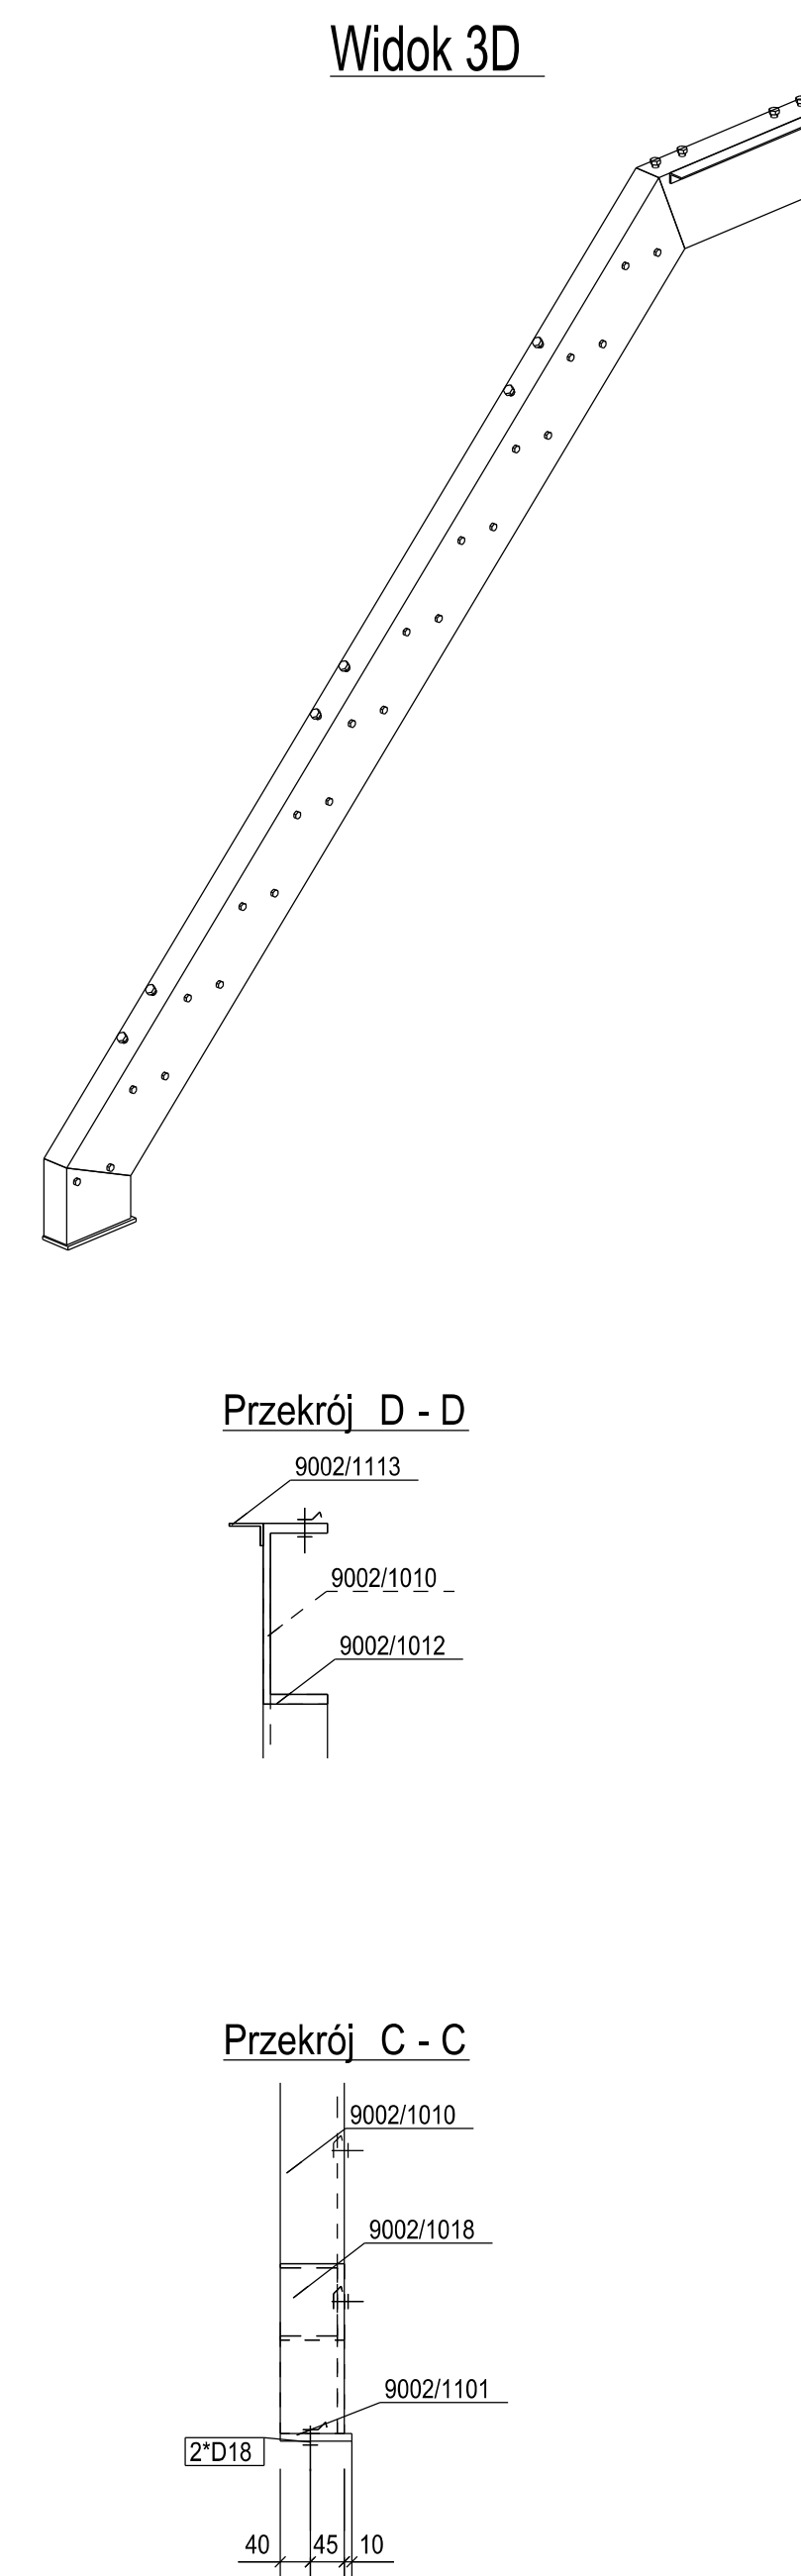
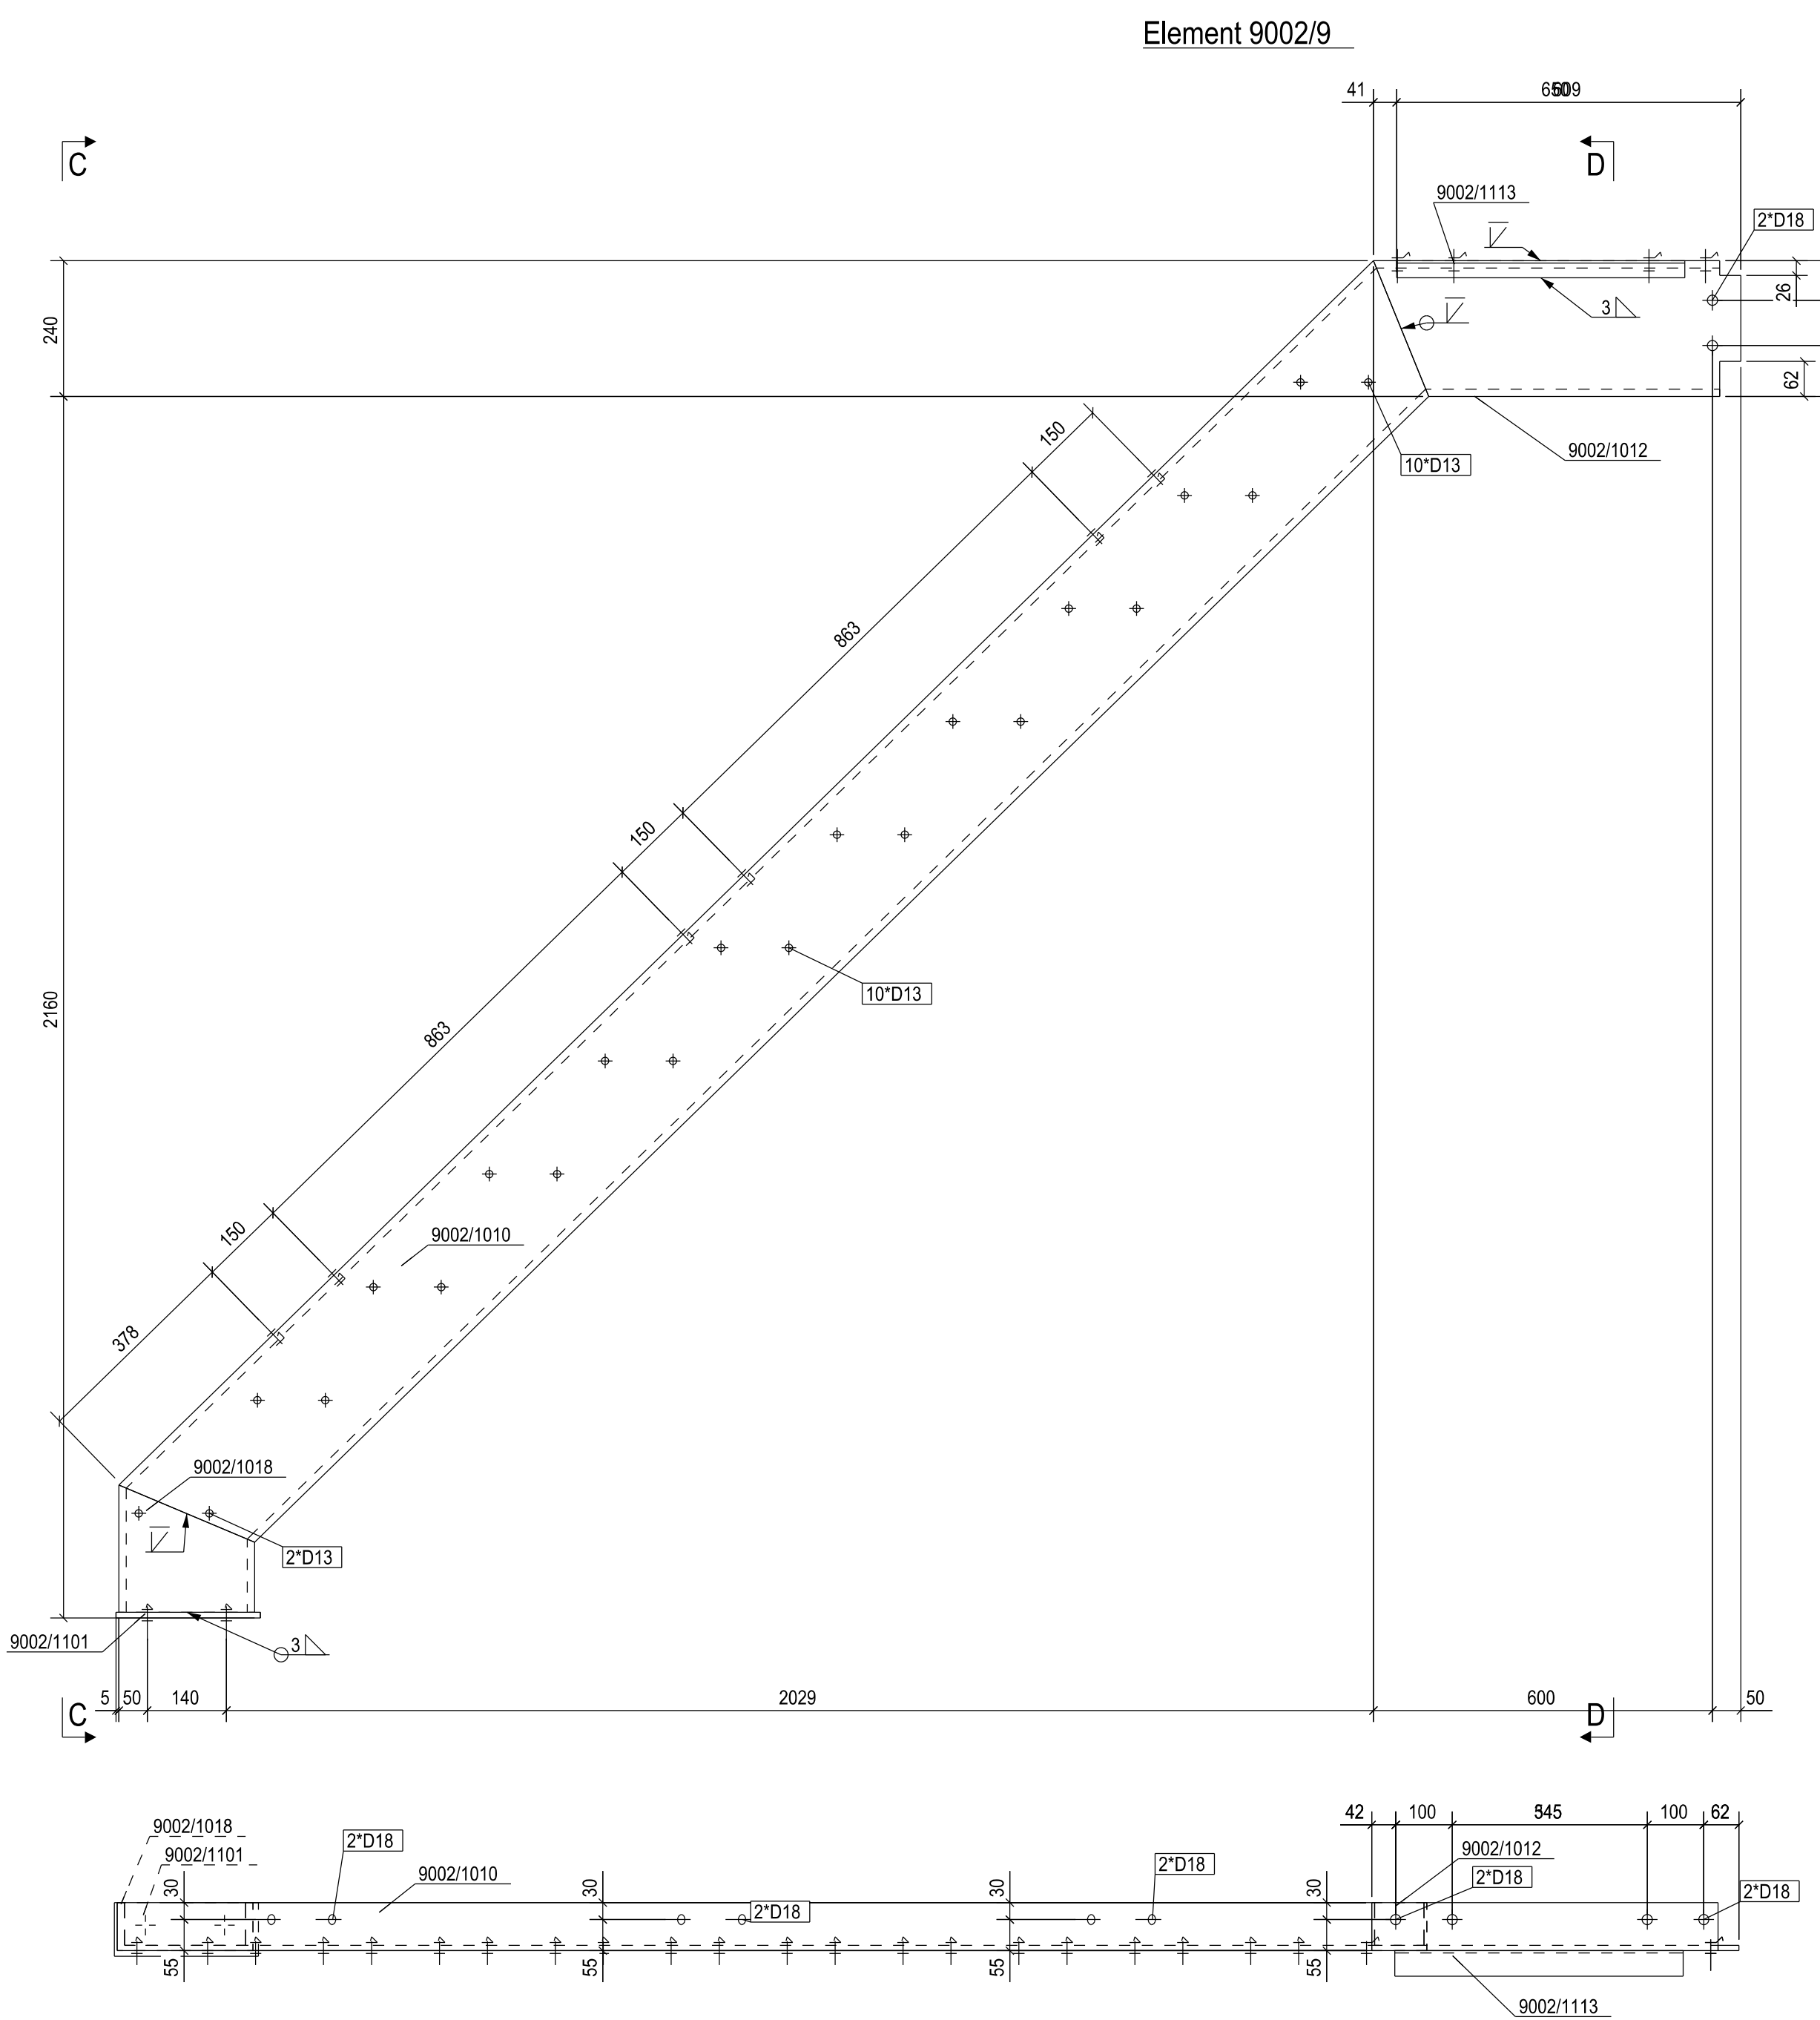
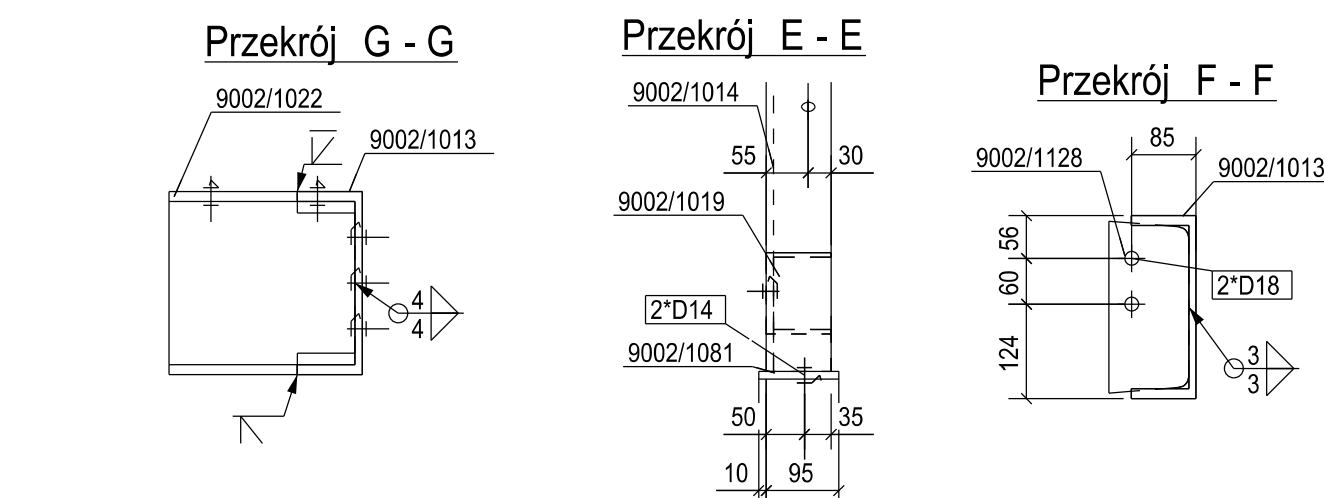
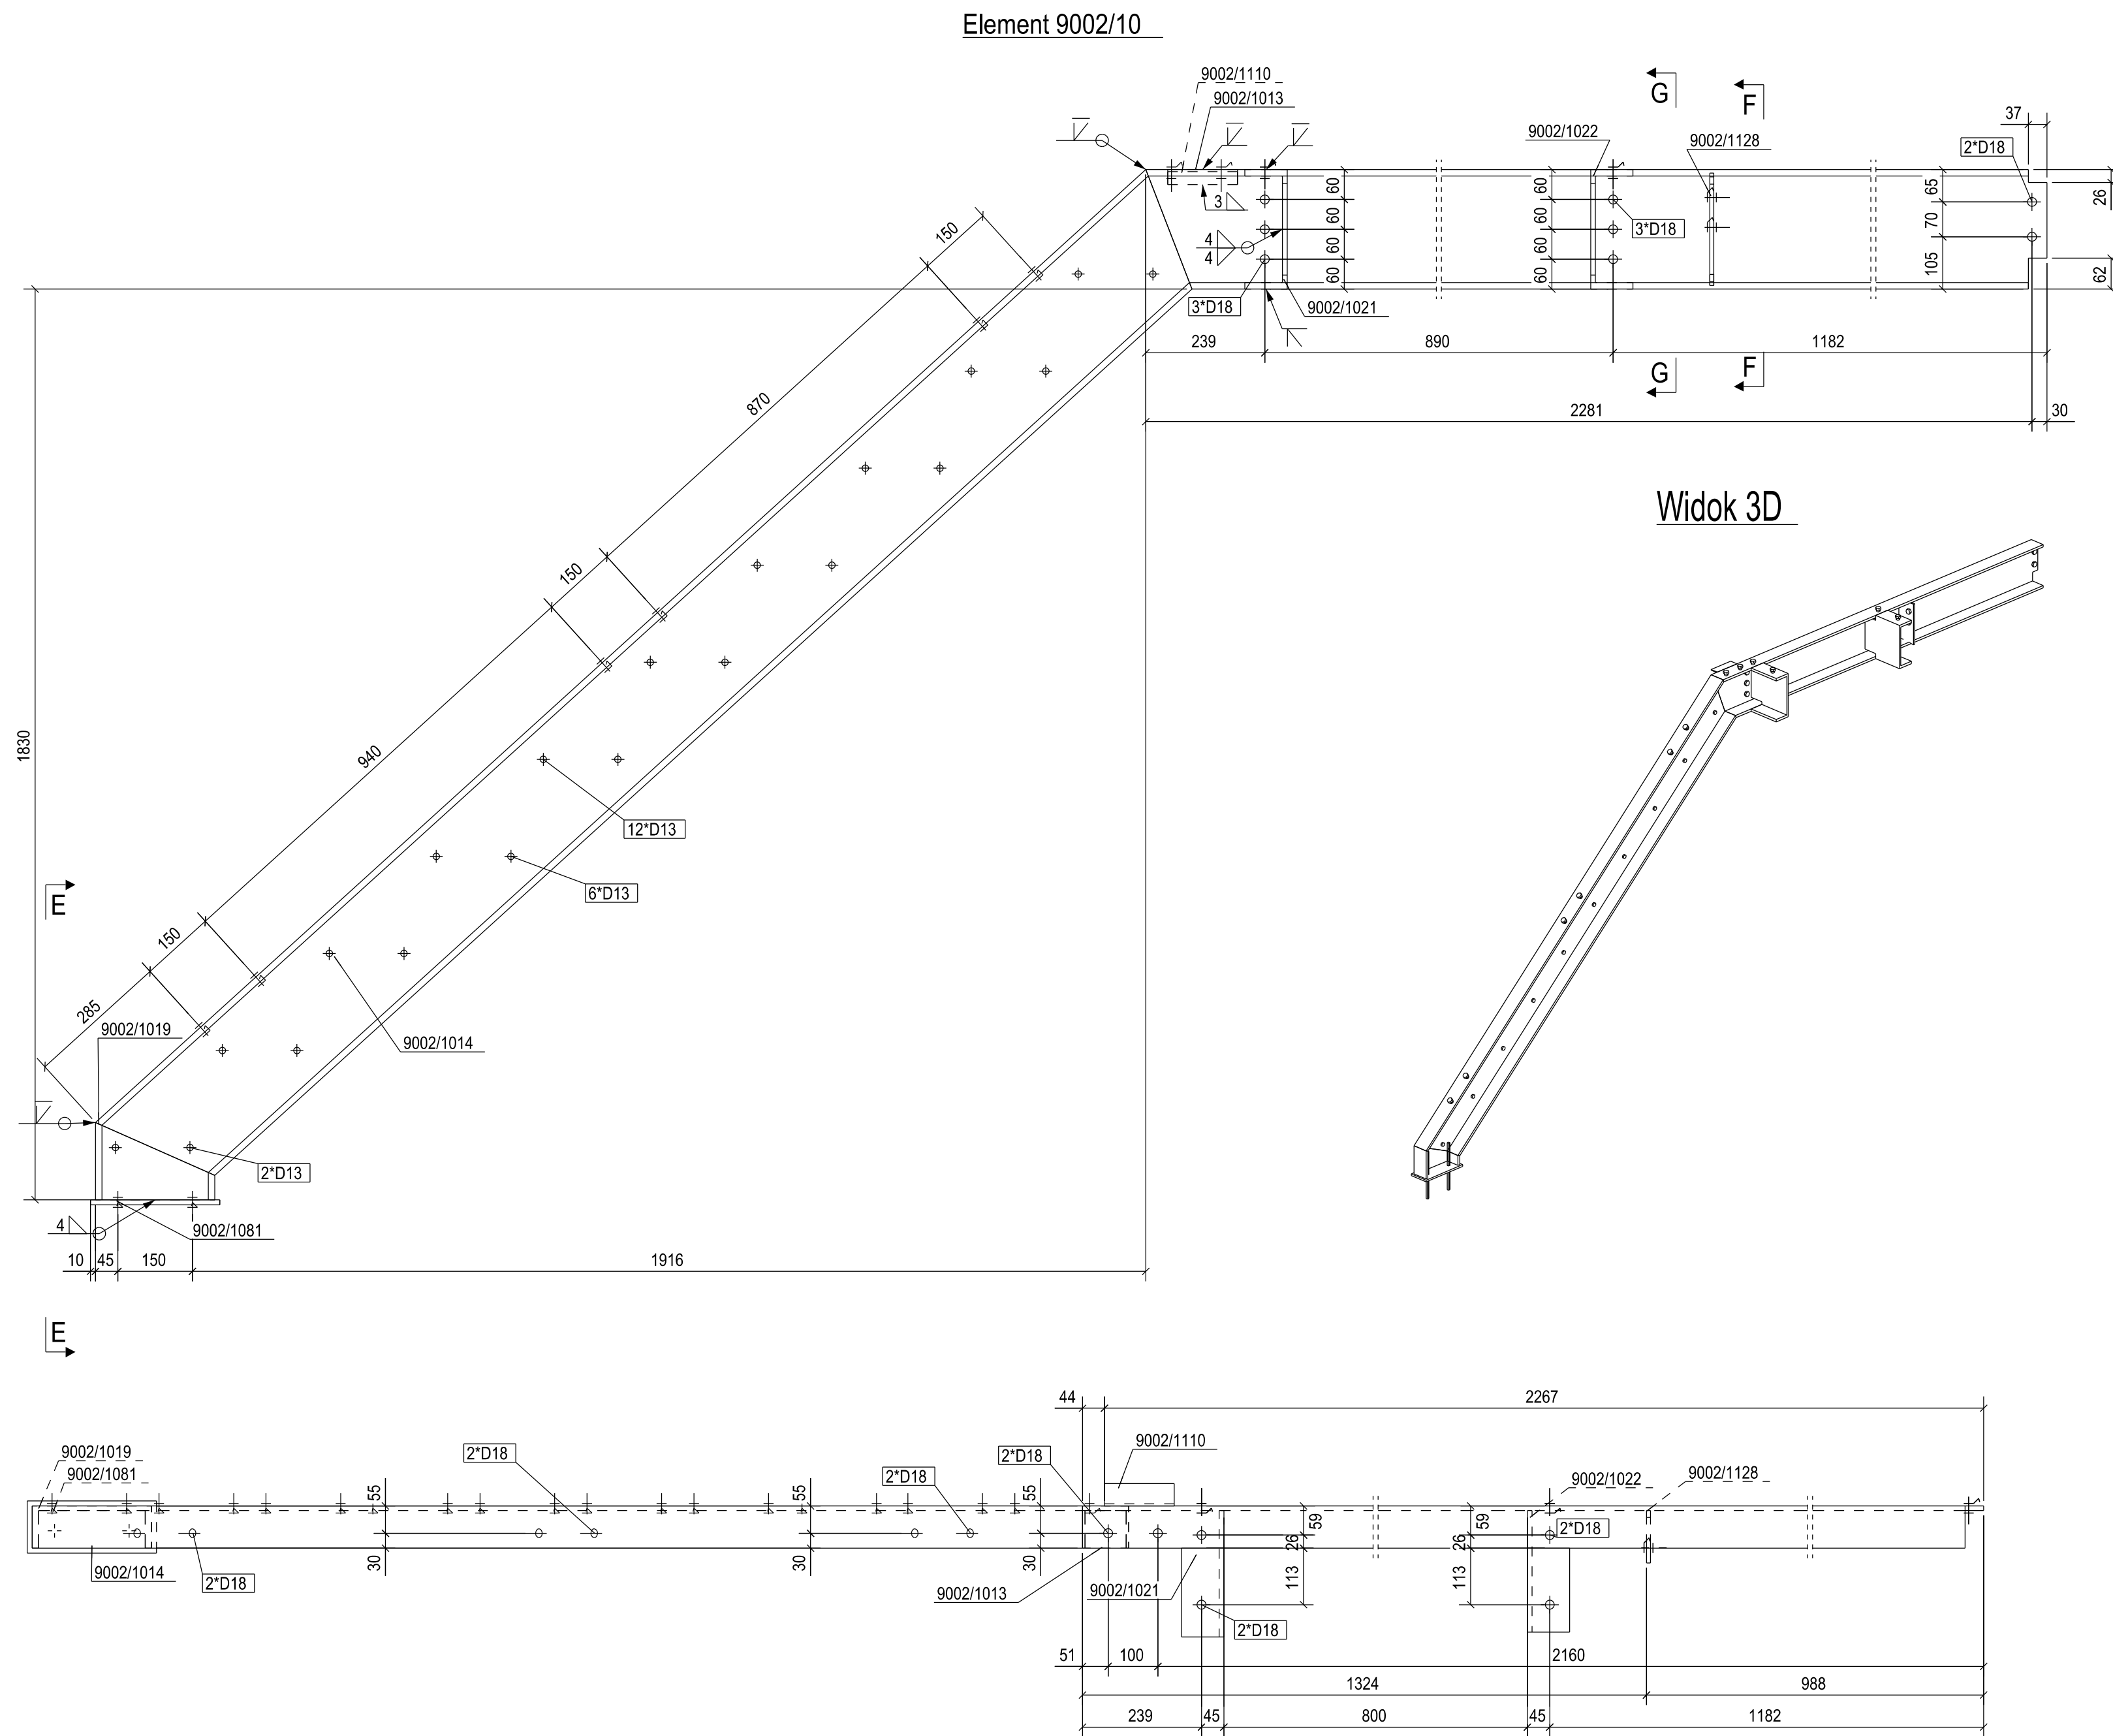
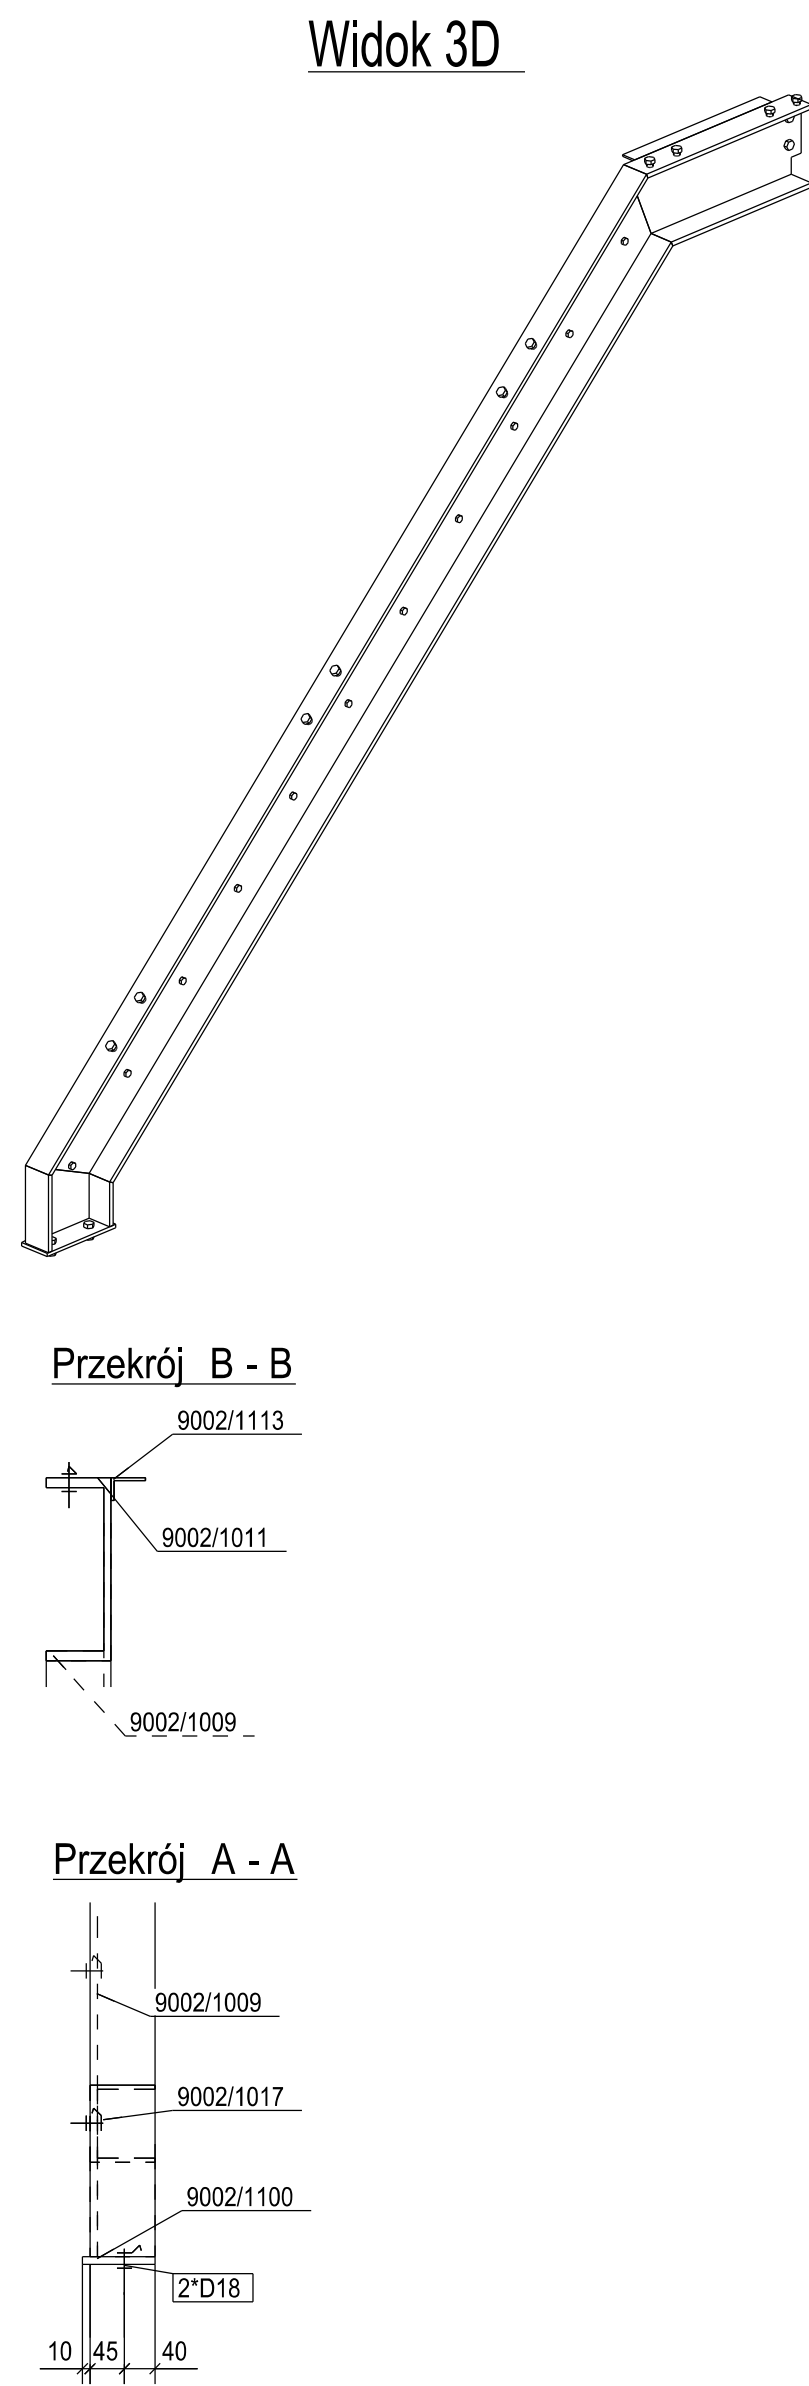
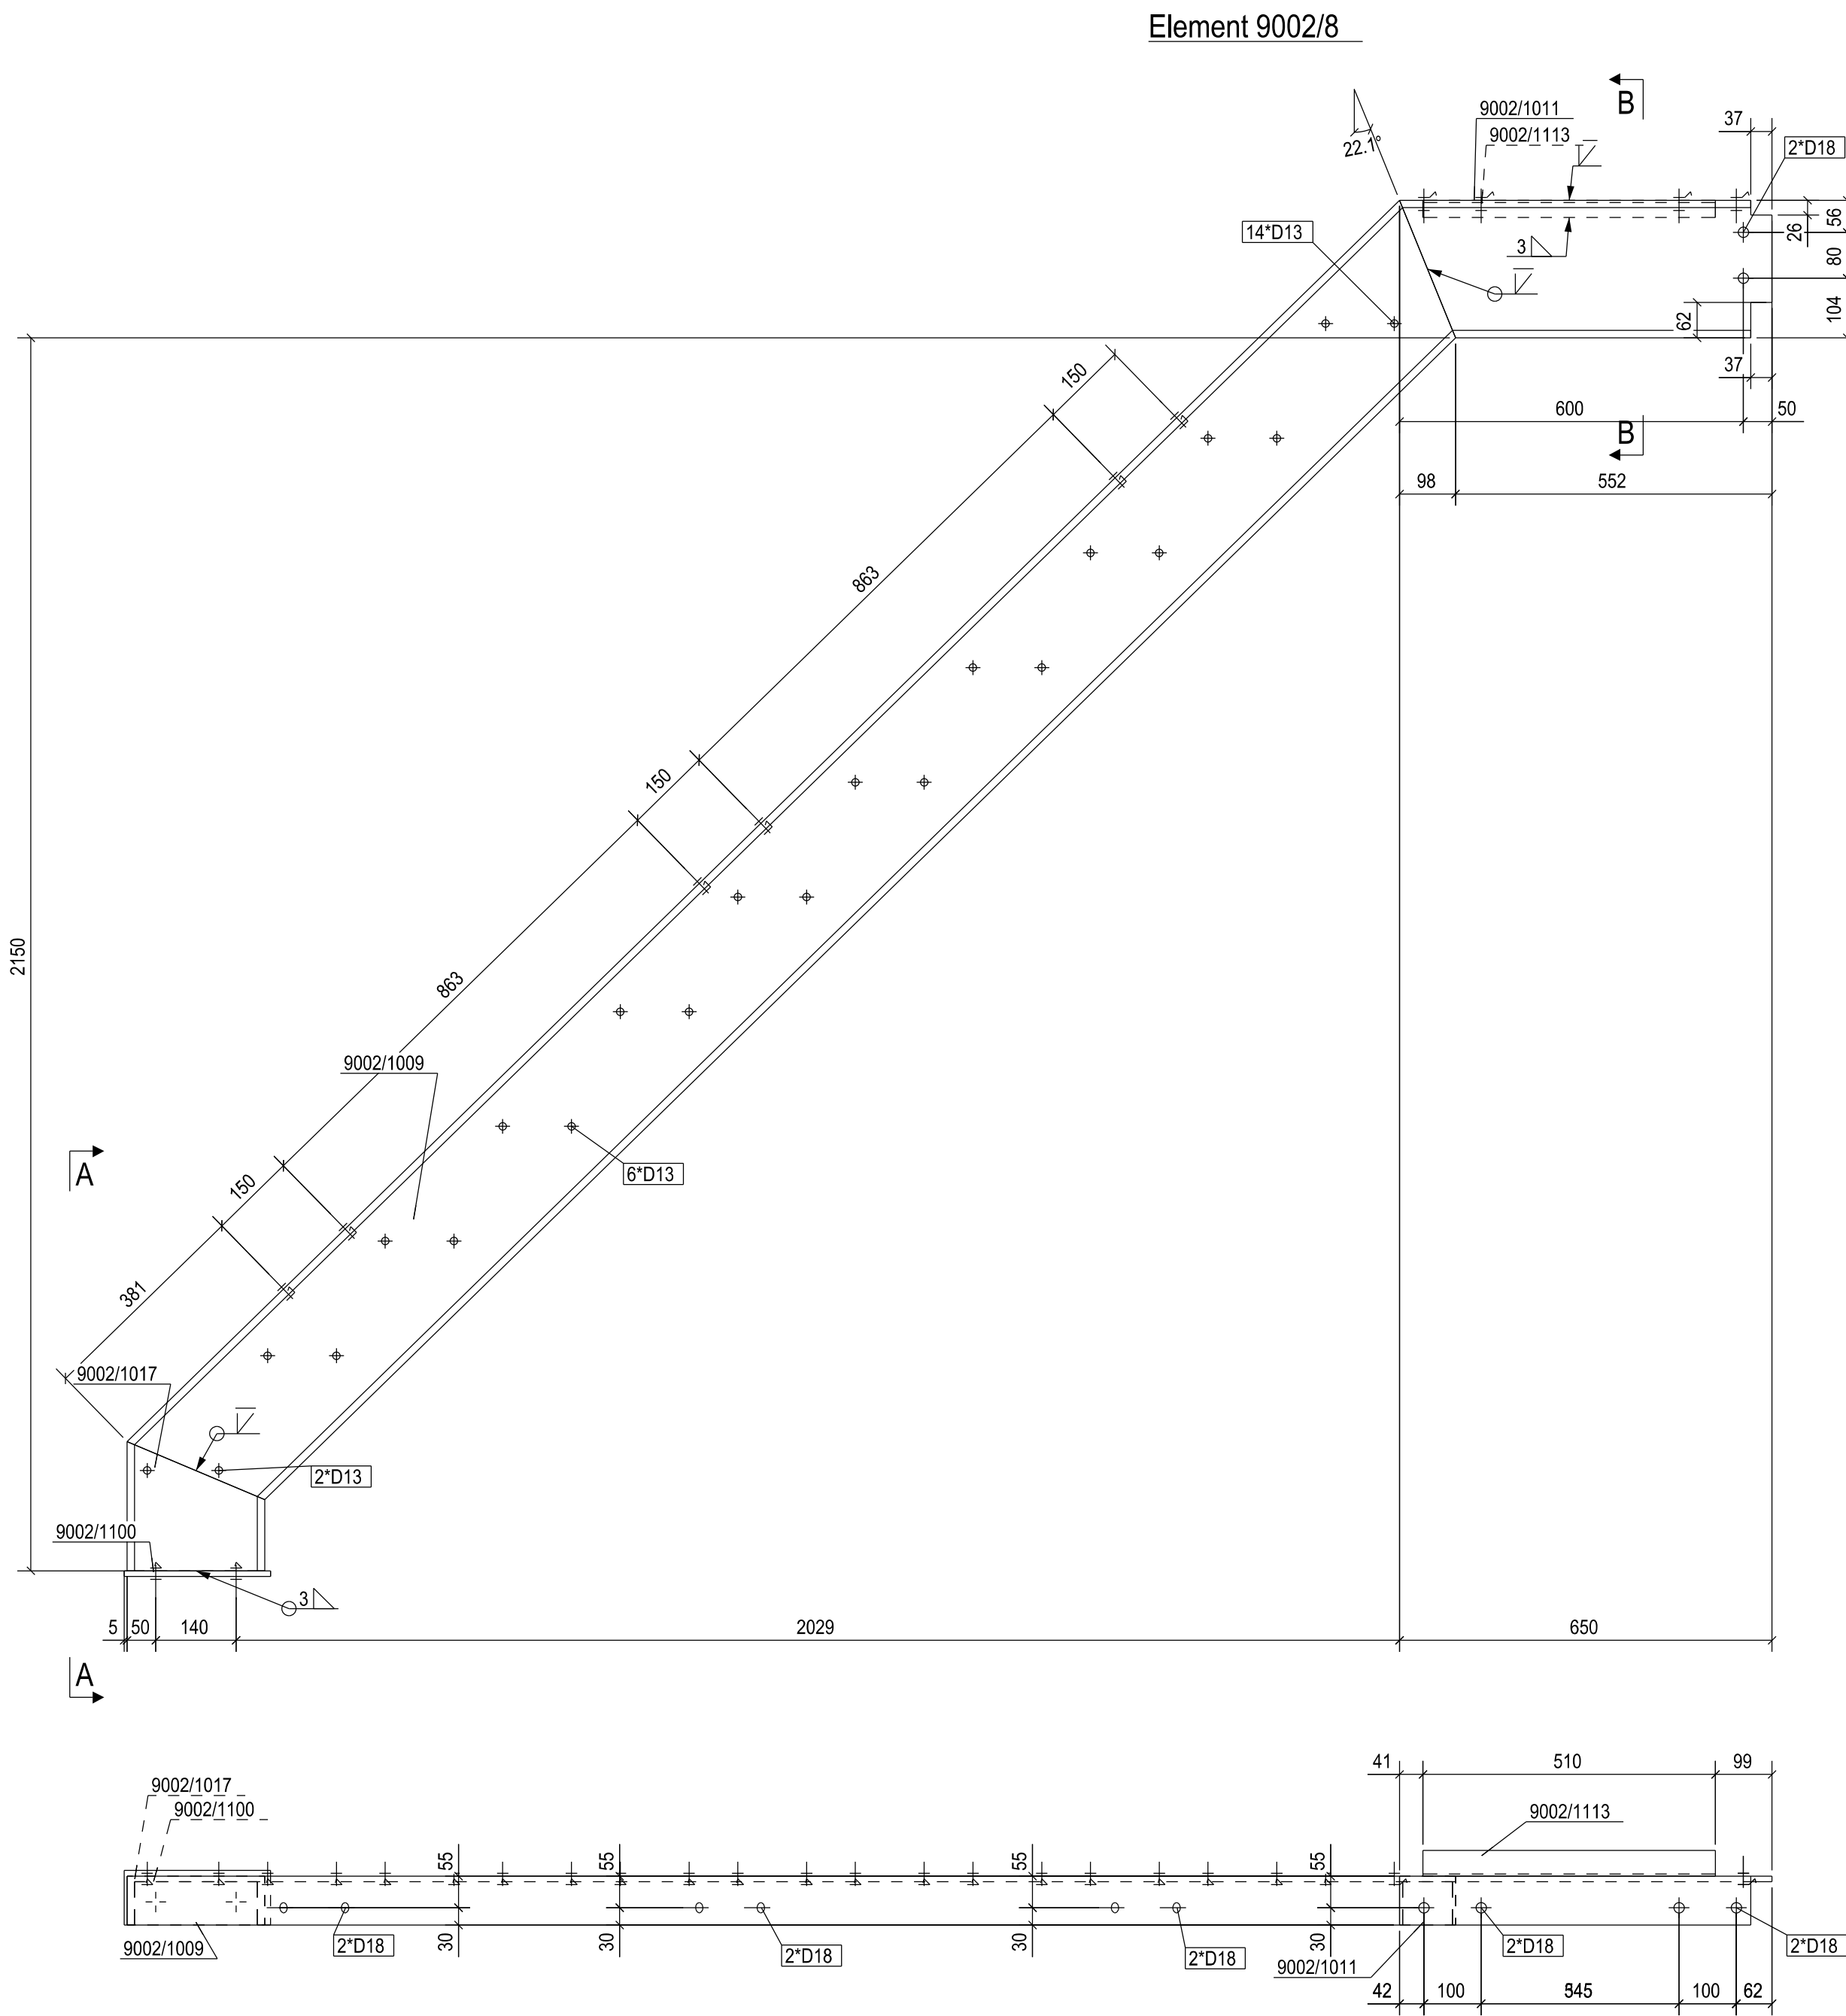


Zestawienie dla jednego elementu wyrytkowego							9002/8	Suma	1	x	Wykonać
Poszycie	Ilość	Profil	Długość	Masa 1 st.	Masa ciek.	Materiał	Uwagi				
9002/1009	1	U240	3100	102.94	102.94	S235JR					
9002/1011	1	U240	650	21.57	21.57	S235JR					
9002/1017	1	U240	225	7.48	7.48	S235JR					
9002/100	1	PL10*95	255	1.90	1.90	S235JR					
9002/1113	1	L45*30*4	510	1.15	1.15	S235JR					
Waga sumaryczna [kg]							135.0				
Zestawienie dla jednego elementu wyrytkowego							9002/9	Suma	1	x	Wykonać
Poszycie	Ilość	Profil	Długość	Masa 1 st.	Masa ciek.	Materiał	Uwagi				
9002/1010	1	U240	3100	102.94	102.94	S235JR					
9002/1012	1	U240	650	21.57	21.57	S235JR					
9002/1016	1	U240	225	7.48	7.48	S235JR					
9002/101	1	PL10*95	255	1.90	1.90	S235JR					
9002/1113	1	L45*30*4	510	1.15	1.15	S235JR					
Waga sumaryczna [kg]							135.0				
Zestawienie dla jednego elementu wyrytkowego							9002/10	Suma	1	x	Wykonać
Poszycie	Ilość	Profil	Długość	Masa 1 st.	Masa ciek.	Materiał	Uwagi				
9002/1013	1	U240	2311	76.75	76.75	S235JR					
9002/1014	1	U240	2850	94.63	94.63	S235JR					
9002/1019	1	U240	155	5.16	5.16	S235JR					
9002/1021	1	U240	254	8.43	8.43	S235JR					
9002/1022	1	U240	244	8.10	8.10	S235JR					
9002/1081	1	PL10*105	280	2.14	2.14	S235JR					
9002/1110	1	L45*30*4	140	0.32	0.32	S235JR					
9002/1128	1	PL8*105	226	1.43	1.43	S235JR					
Waga sumaryczna [kg]							197.0				
Zestawienie dla jednego elementu wyrytkowego							9002/11	Suma	1	x	Wykonać
Poszycie	Ilość	Profil	Długość	Masa 1 st.	Masa ciek.	Materiał	Uwagi				
9002/1015	1	U240	2850	94.63	94.63	S235JR					
9002/1016	1	U240	2214	73.52	73.52	S235JR					
9002/1020	1	U240	155	5.16	5.16	S235JR					
9002/1081	1	PL10*105	280	2.14	2.14	S235JR					
9002/1110	1	L45*30*4	140	0.32	0.32	S235JR					
9002/1111	1	L45*30*4	750	1.69	1.69	S235JR					
9002/1112	1	L45*30*4	980	2.16	2.16	S235JR					
Waga sumaryczna [kg]							179.6				

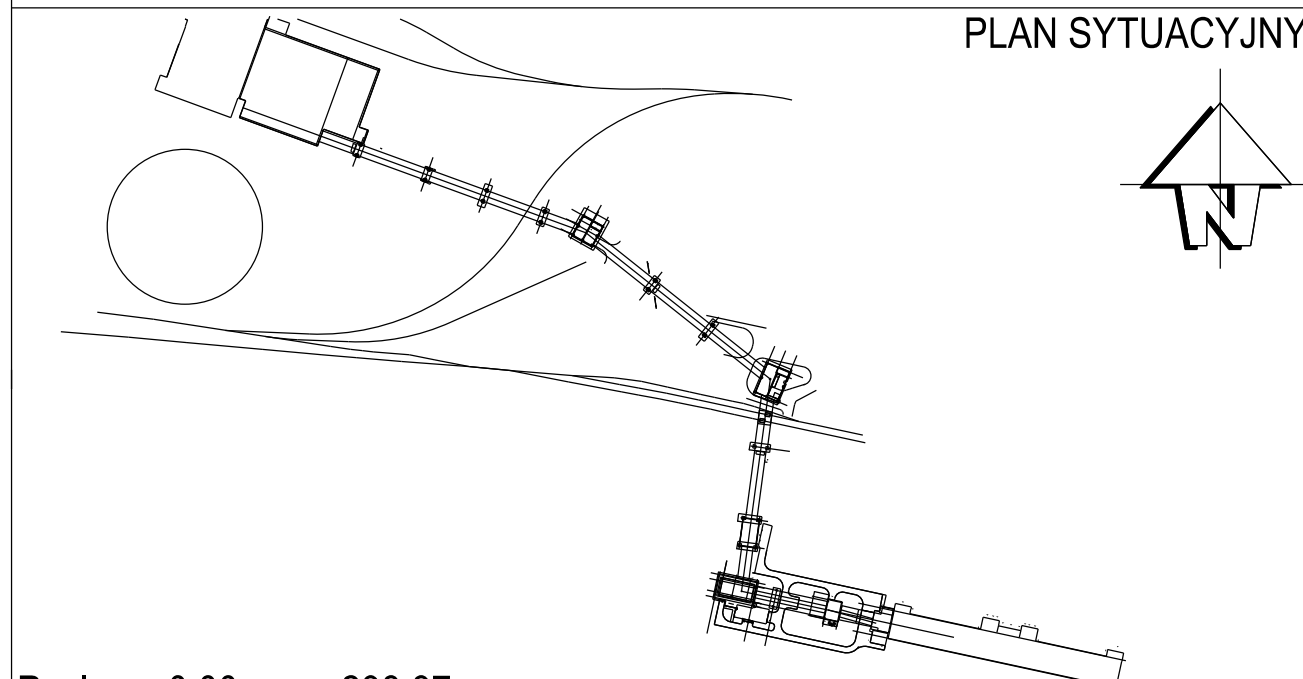

Poziom $\pm 0.00 \text{ m} = +238.87 \text{ m nrm}$

01	2021.09.17	Główny	Projekt powykonawczy	G.Pastor
00	2018.12.04	J.Ramona	Wydanie pierwsze	G.Pastor
Rev.	Data	Wykonany	Opis zmiany	Wykonany
Zawieszenie:				Zawieszenie:
Główny Inżynier Kamionka S.A.				Projektant BSPiR
UEC				Opis obiektu Budowa obiektów układu nawigacji Nowego Straka w PGE OŚCIEK Oddział Elektrownia Turów
