


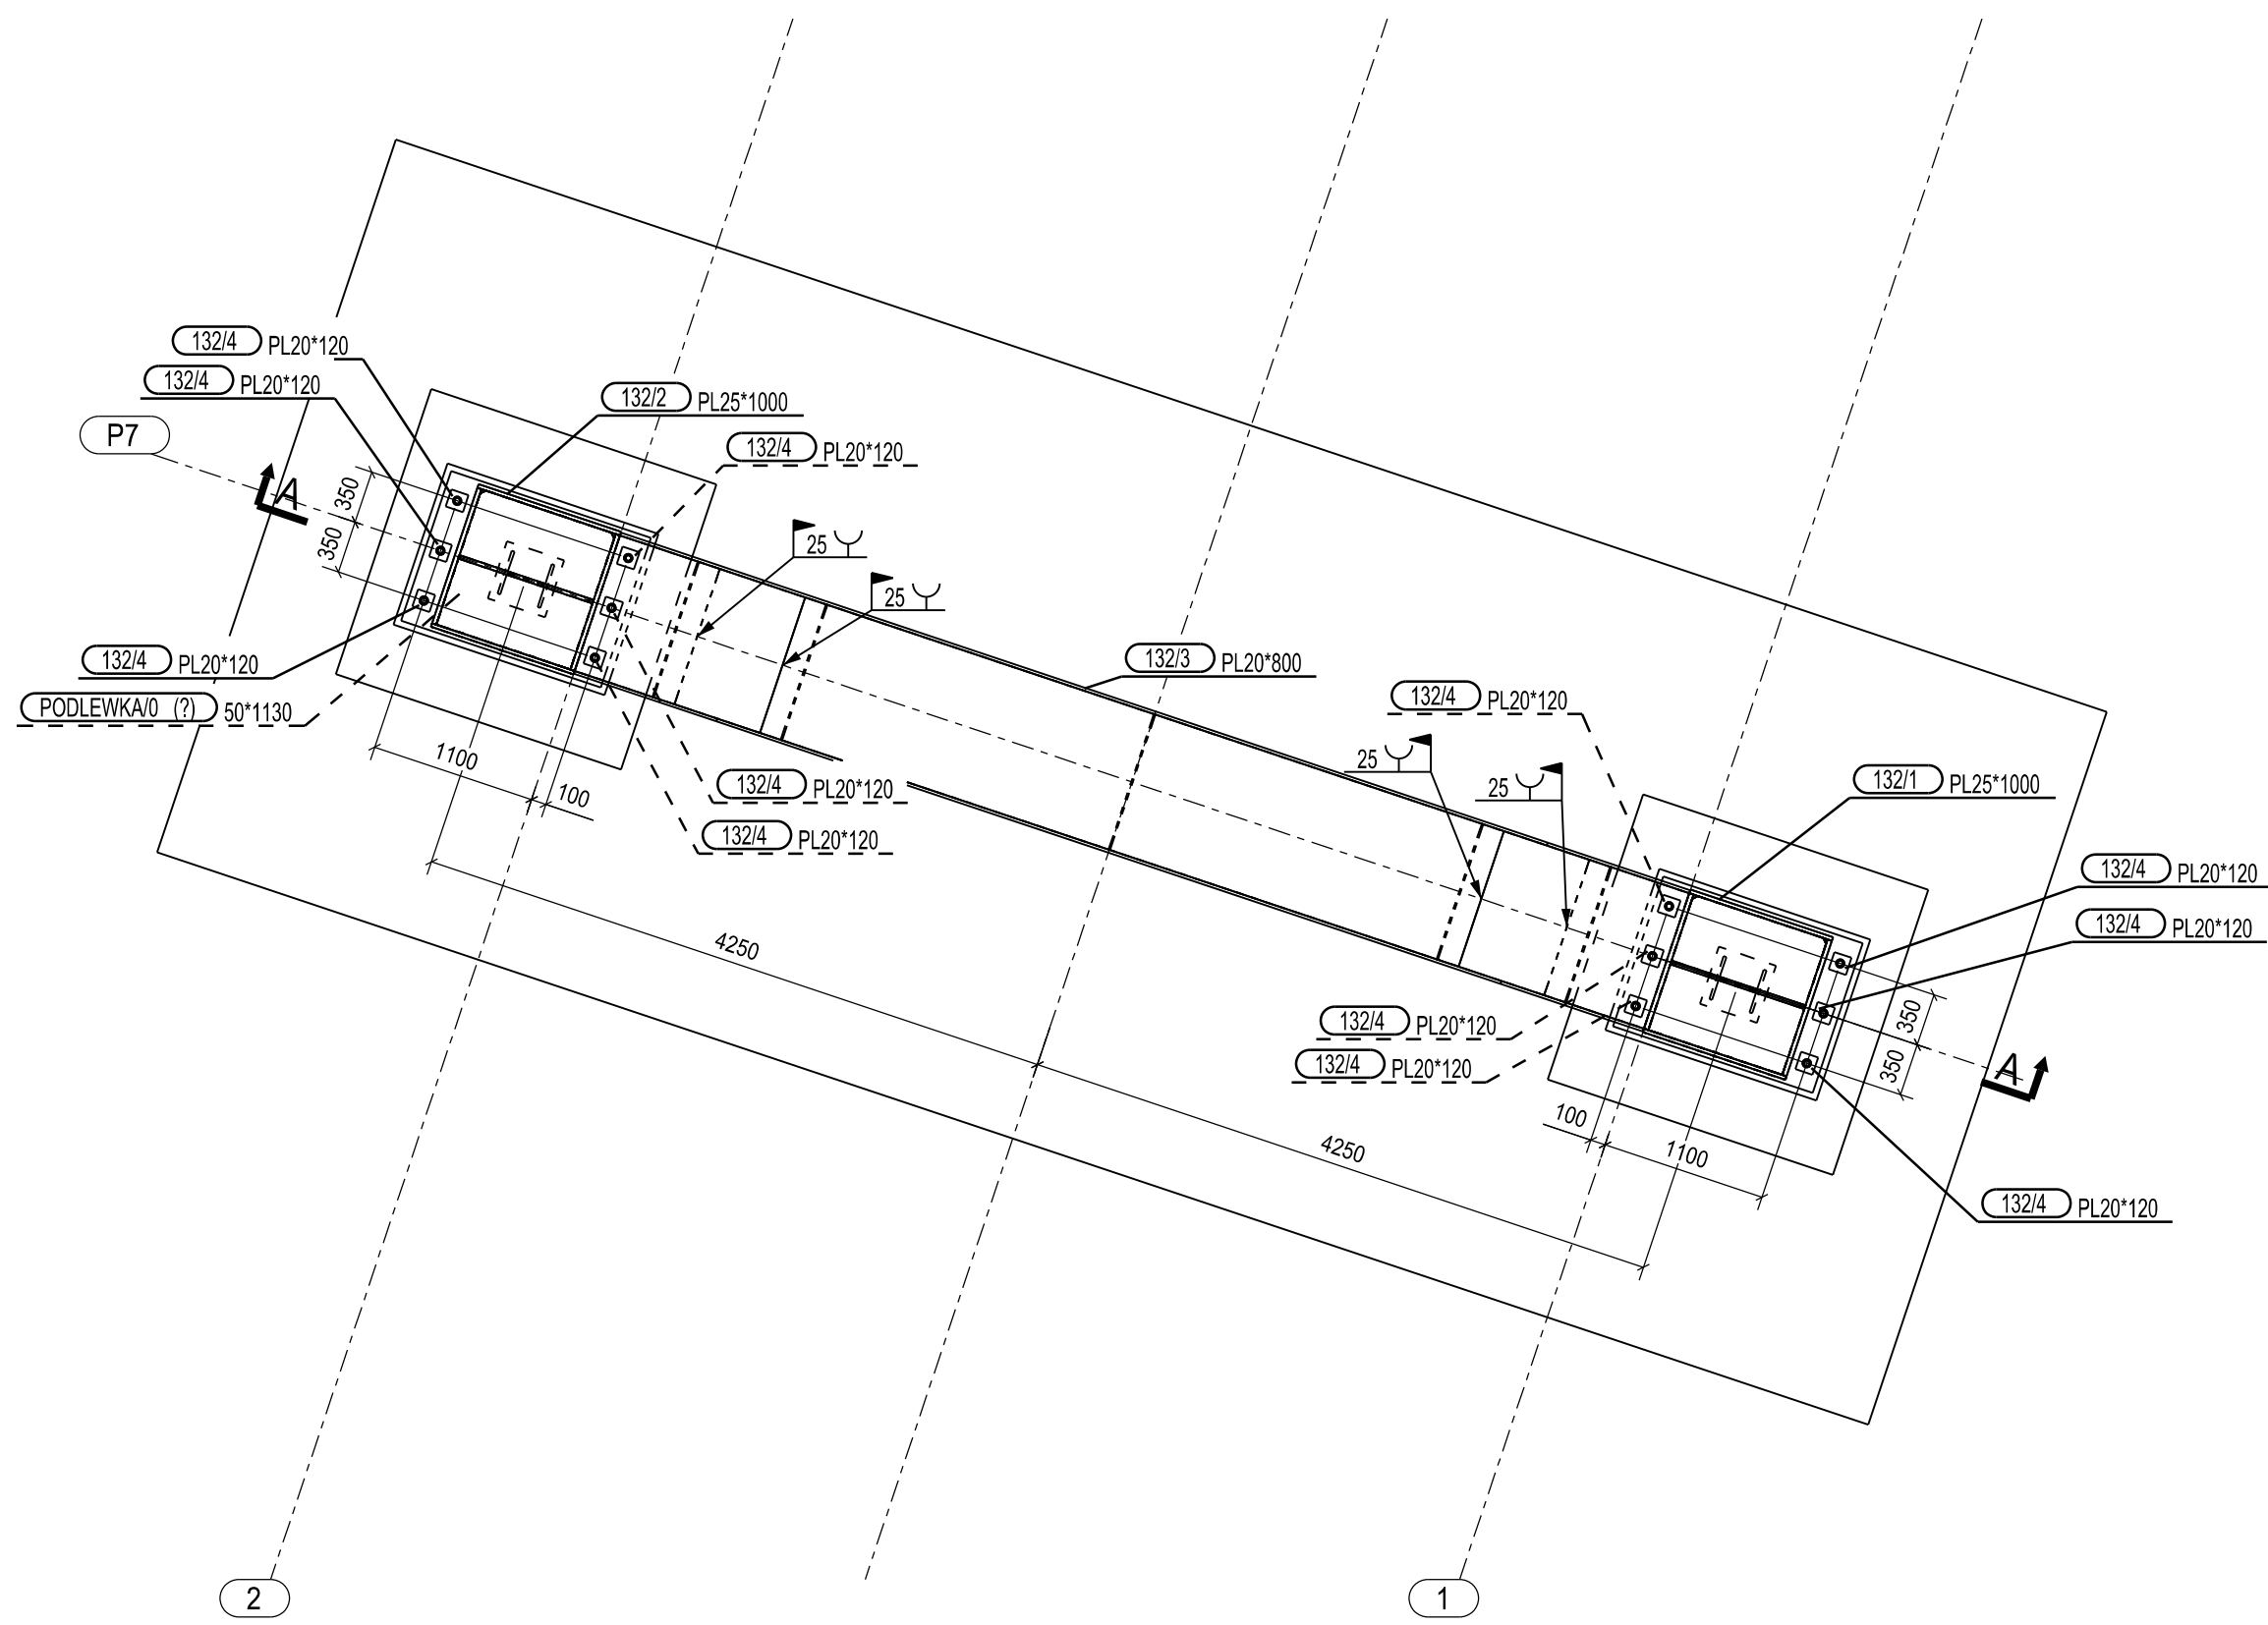


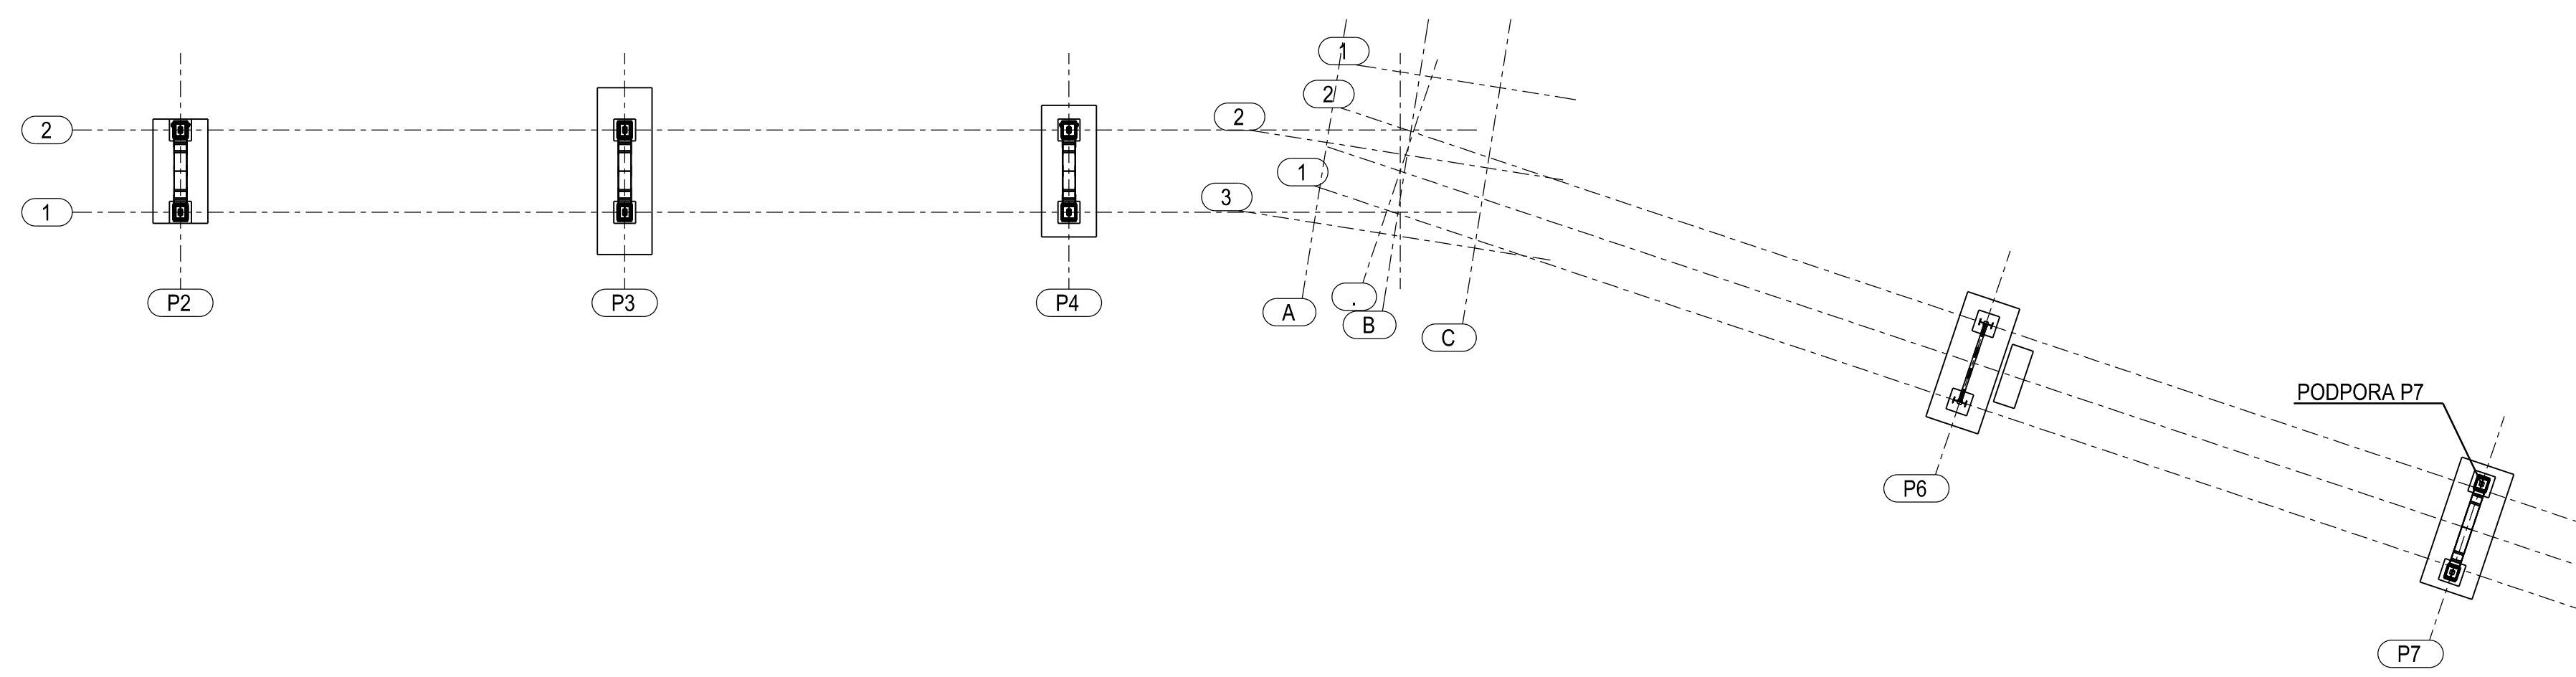

Przekrój/ Section: A - A  
Skala: 1:50

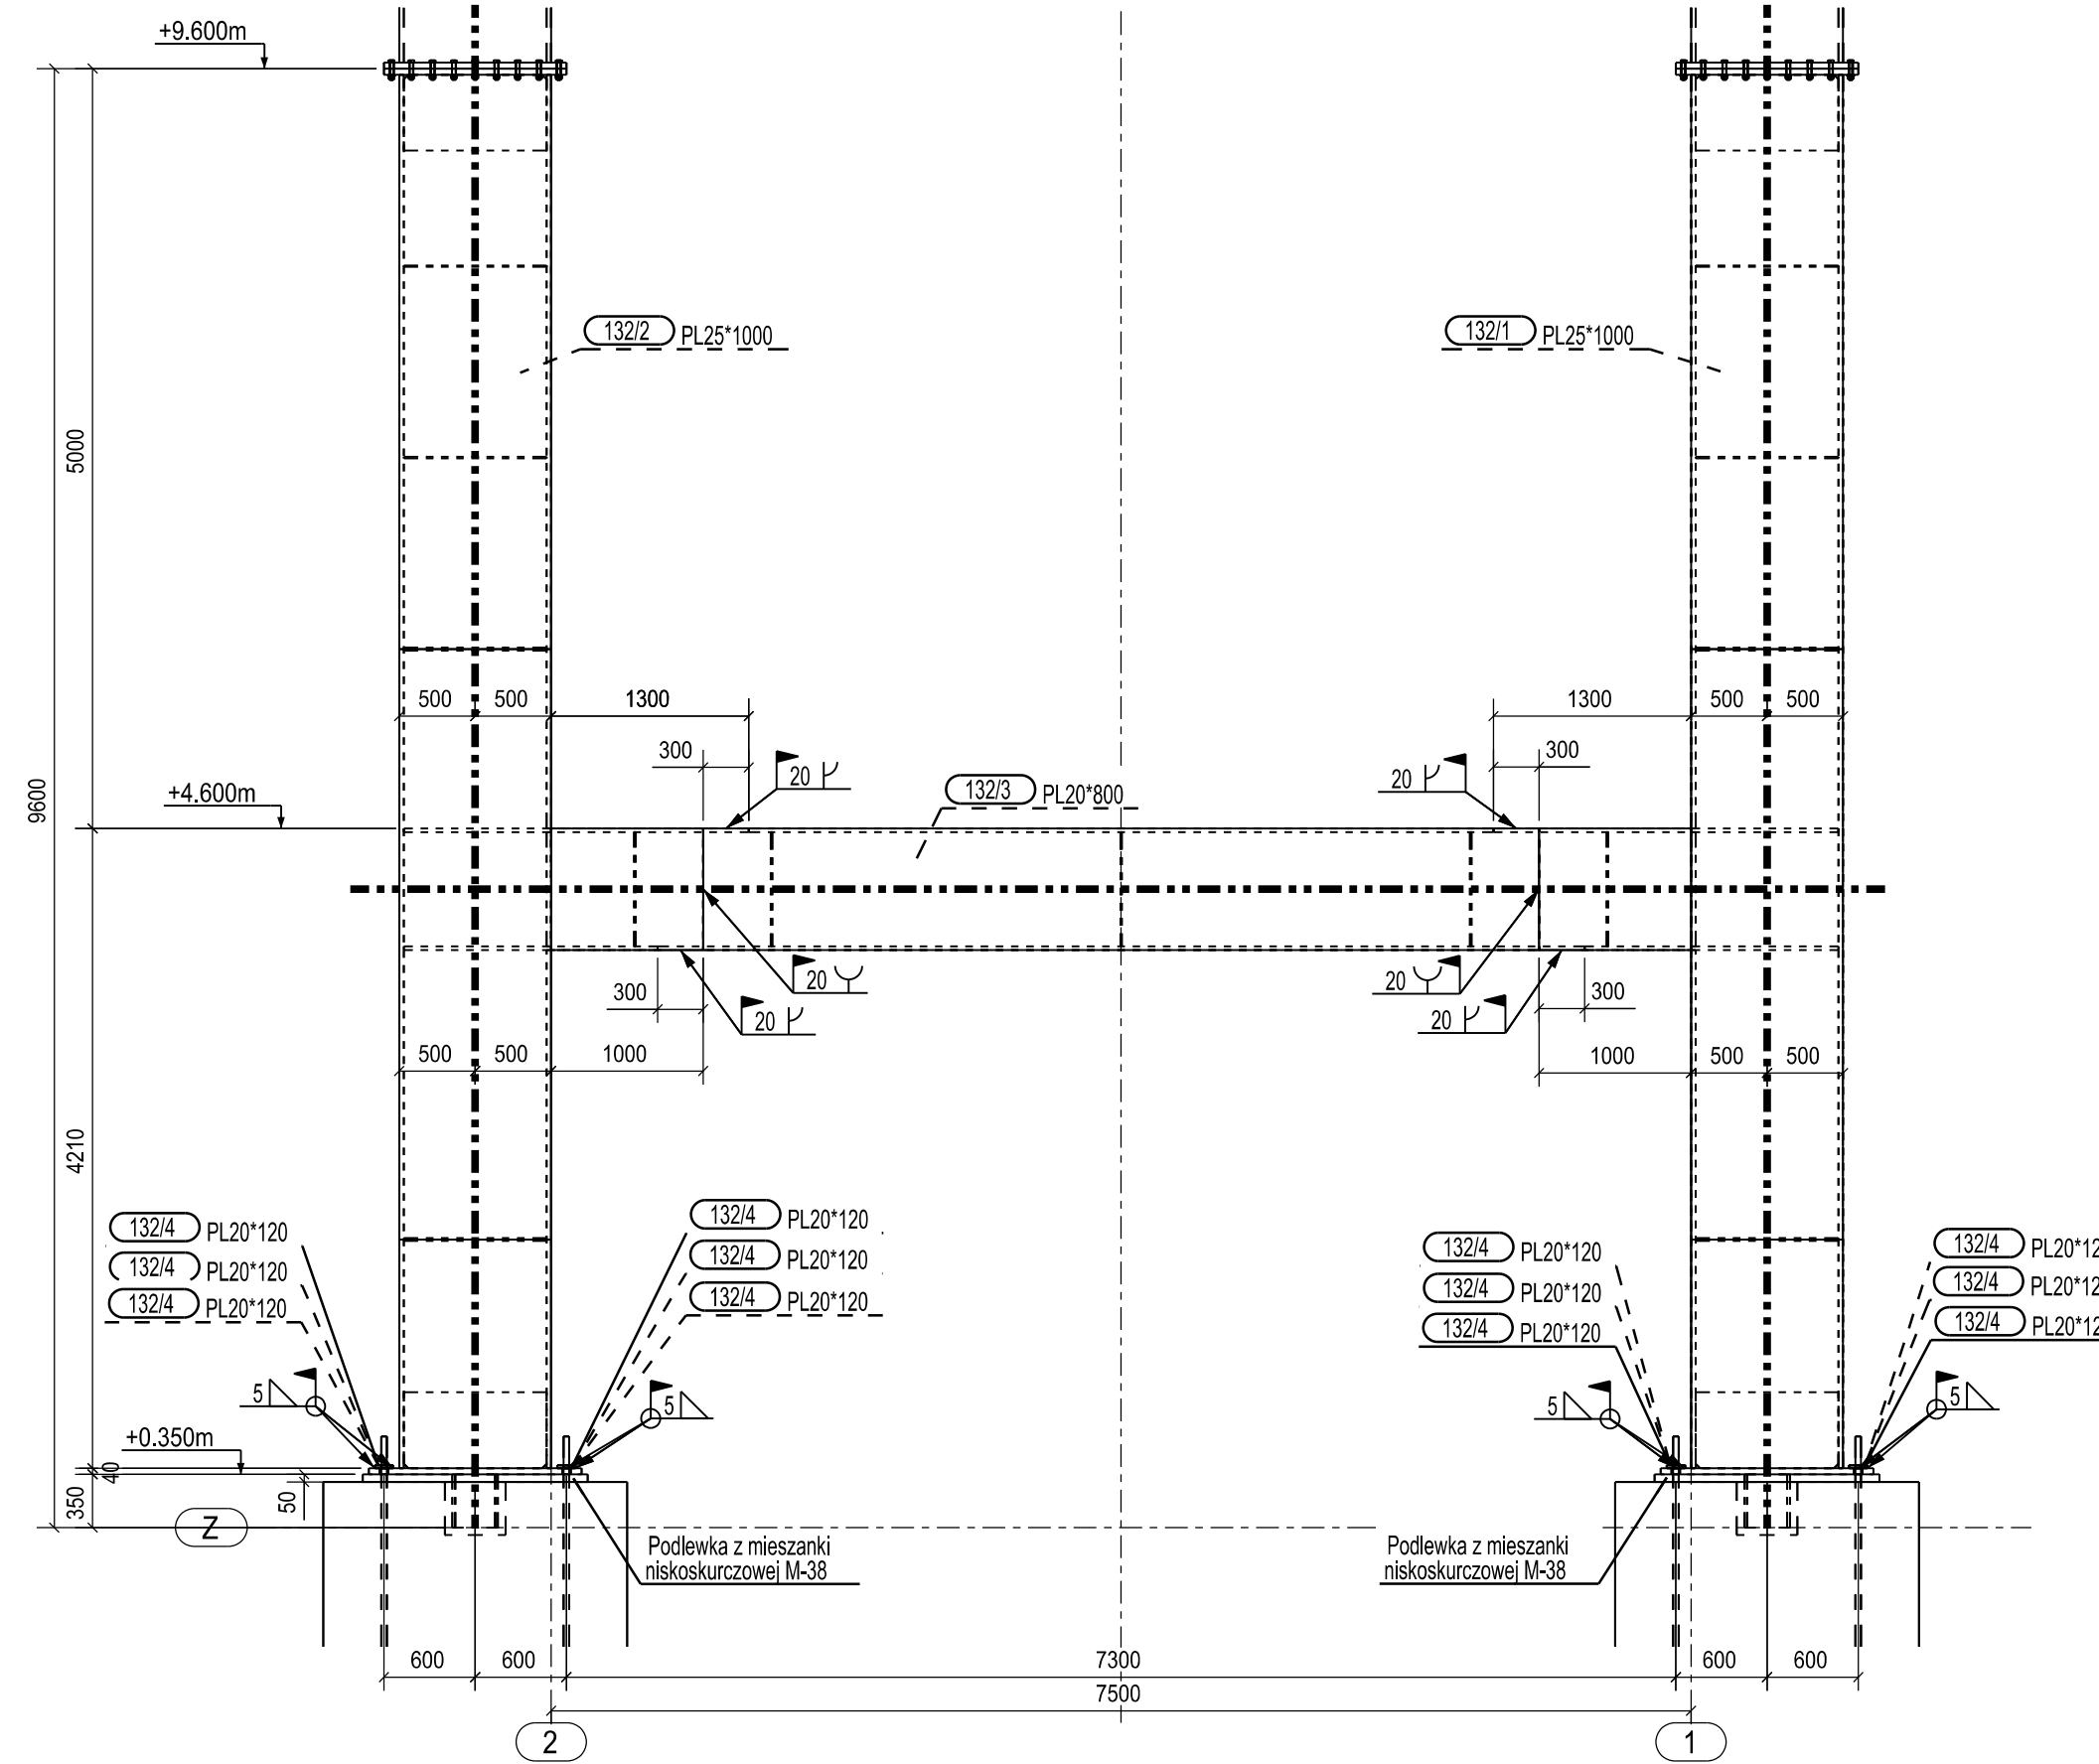

PLAN SYTUACYJNY

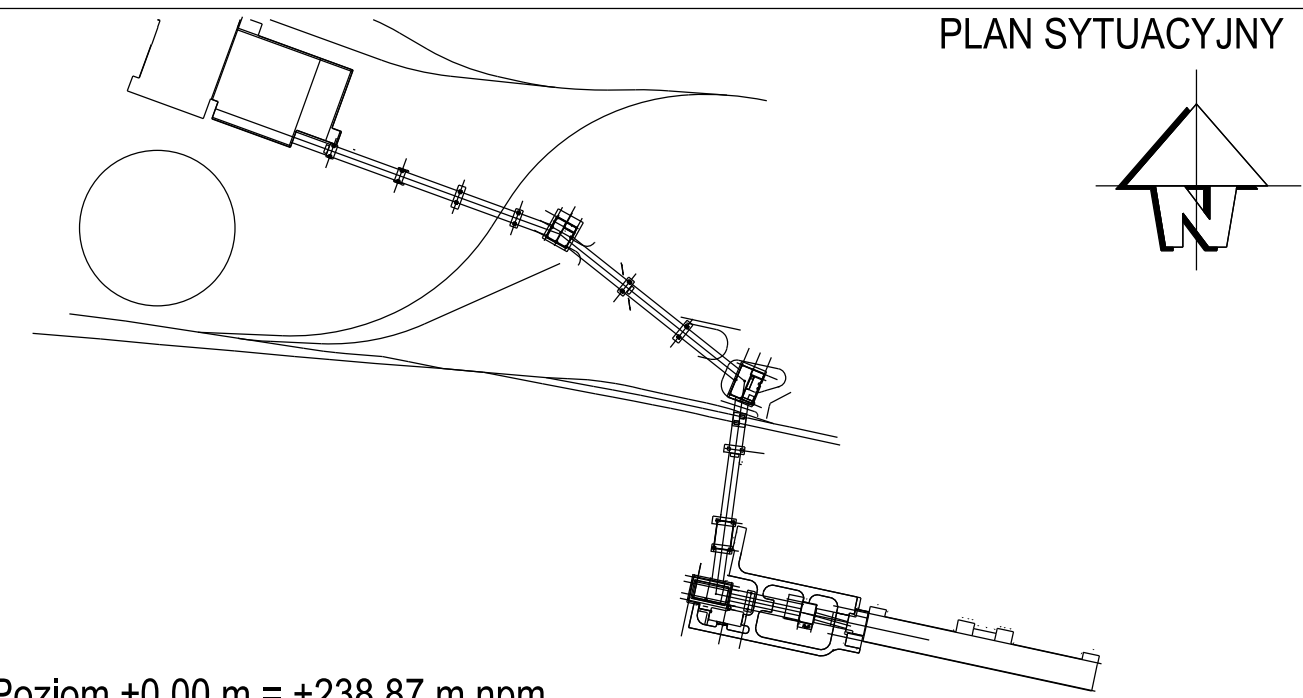

Poziom  $\pm 0.00$  m = +238.87 m npm

|   |            |                     |                                                                                       |                                    |   |                                      |                  |
|---|------------|---------------------|---------------------------------------------------------------------------------------|------------------------------------|---|--------------------------------------|------------------|
|   |            |                     |                                                                                       |                                    |   |                                      |                  |
| 02   | 01.09.2021 | G.Filipek           | Projekt powykonawczy                                                                  |                                    |   | G.Paździor                           |                  |
| 01   | 01.12.2016 | Pałudkiewicz        | Usunięto oznaczenie wstrzymanych miejsc (HOLD)                                        |                                    |   | G.Paździor                           |                  |
| Rew.   | Data       | Wykon               | Opis zmiany                                                                           |                                    |   |                                      | Zatwierdził      |
| Zamawiający:   |            |                     | Wykonawca:                                                                            |                                    | Biuro projektowe:   |                                      |                  |
| <br>Górnictwo i Energetyka<br>Konwencjonalna S.A. |            |                     |  |                                    | <br>BSPiR "ENERGOPROJEKT-KATOWICE" SA |                                      |                  |
| Numer umowy:<br>GEK/PMR-ELT/04416/2015                                                                                     |                                      |                  |
|   |            |                     |                                                                                       |                                    
| Projektował:   | M.Migoń    | Data:<br>26.10.2016 | Skala:<br>1:500                                                                       | Nr rys. Podwykonawcy:<br>B1-165112 | Rok:<br>02   | Nr rys. PGE:<br>07UED30yyyyy_001_B04 |                  |
| Sprawił:   | J.Mikosz   | Data:<br>26.10.2016 | Format:<br>A1                                                                         | Nr rys. Podwykonawcy:<br>U-45176   | Stadium:<br>PPW   | 04416_07UED30_B04                    |                  |
| <b>BSPiR "ENERGOPROJEKT-KATOWICE" SA</b>                                                                                               |            |                     |                                                                                       |                                    |   | Arkusz:<br>1/1                       | Ly pomylił:<br>1 |