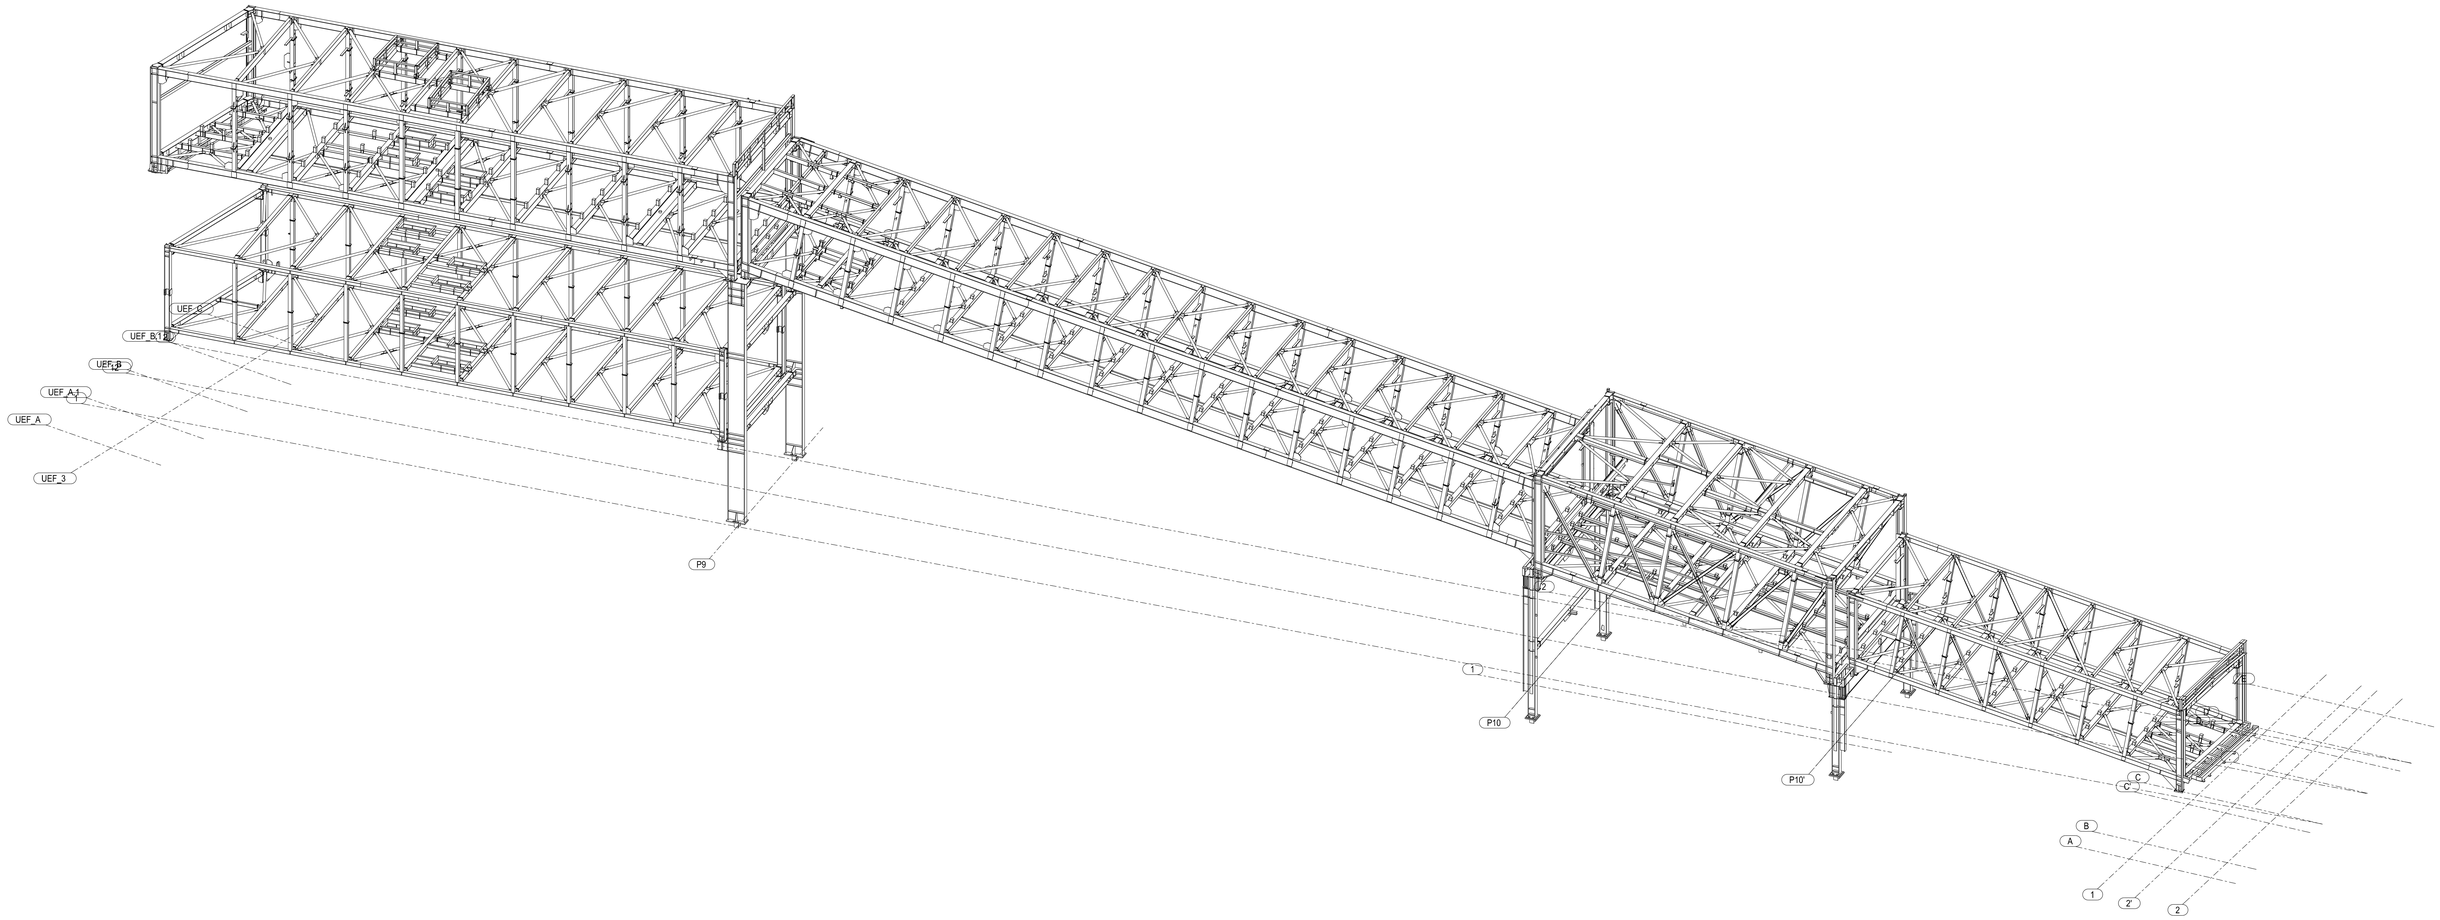

PLAN SYTUACYJNY

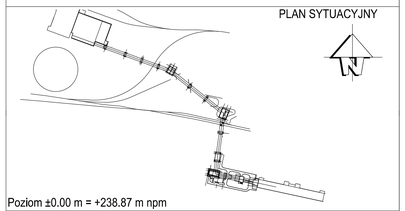

Poziom ±0.00 m = +238.87 m npm

Rew.	Data	Wykonał	Opis zmiany	Zatwierdził
01	17.09.2021	G.Filipek	Projekt powykonawczy	G.Paździor

Zamawiający: PGE Górnictwo i Energetyka Konwencjonalna S.A.

Wykonawca: SERWIS LTUR

Biuro projektowe: EPK BSPiR "ENERGOPROJEKT-KATOWICE" SA

UEC

STACJA SEPARATORÓW. KONSTRUKCJA STALOWA
Rysunek zestawczy. Perspektywa

Numer Umowy: GEK/PMR-ELT/0441/2015

Nazwa zadania: Budowa obiektów układu nawęglania Nowego Bloku w PGE GIEKSA Oddział Elektrownia Turów

Projektował:	B.Ślązak	Data: 25.09.2017		Skala: 1:120	Nr rys. Projektowanego: B1-167491	Revizja: 01	Nr rys. DGE: 07UEC00yyyyy_001_B05
Sprawdził:	R.Zawadzki	Data: 25.09.2017		Format: A0	Nr proj. Projektowanego: U-45161	Stadium: PPW	Nr proj. PGE: 04416_07UEC00_B05

BSPiR "ENERGOPROJEKT-KATOWICE" SA

Arkusz: 1/1 | Lp rysunku: 1