PRZEKRÓJ A - A
1:50

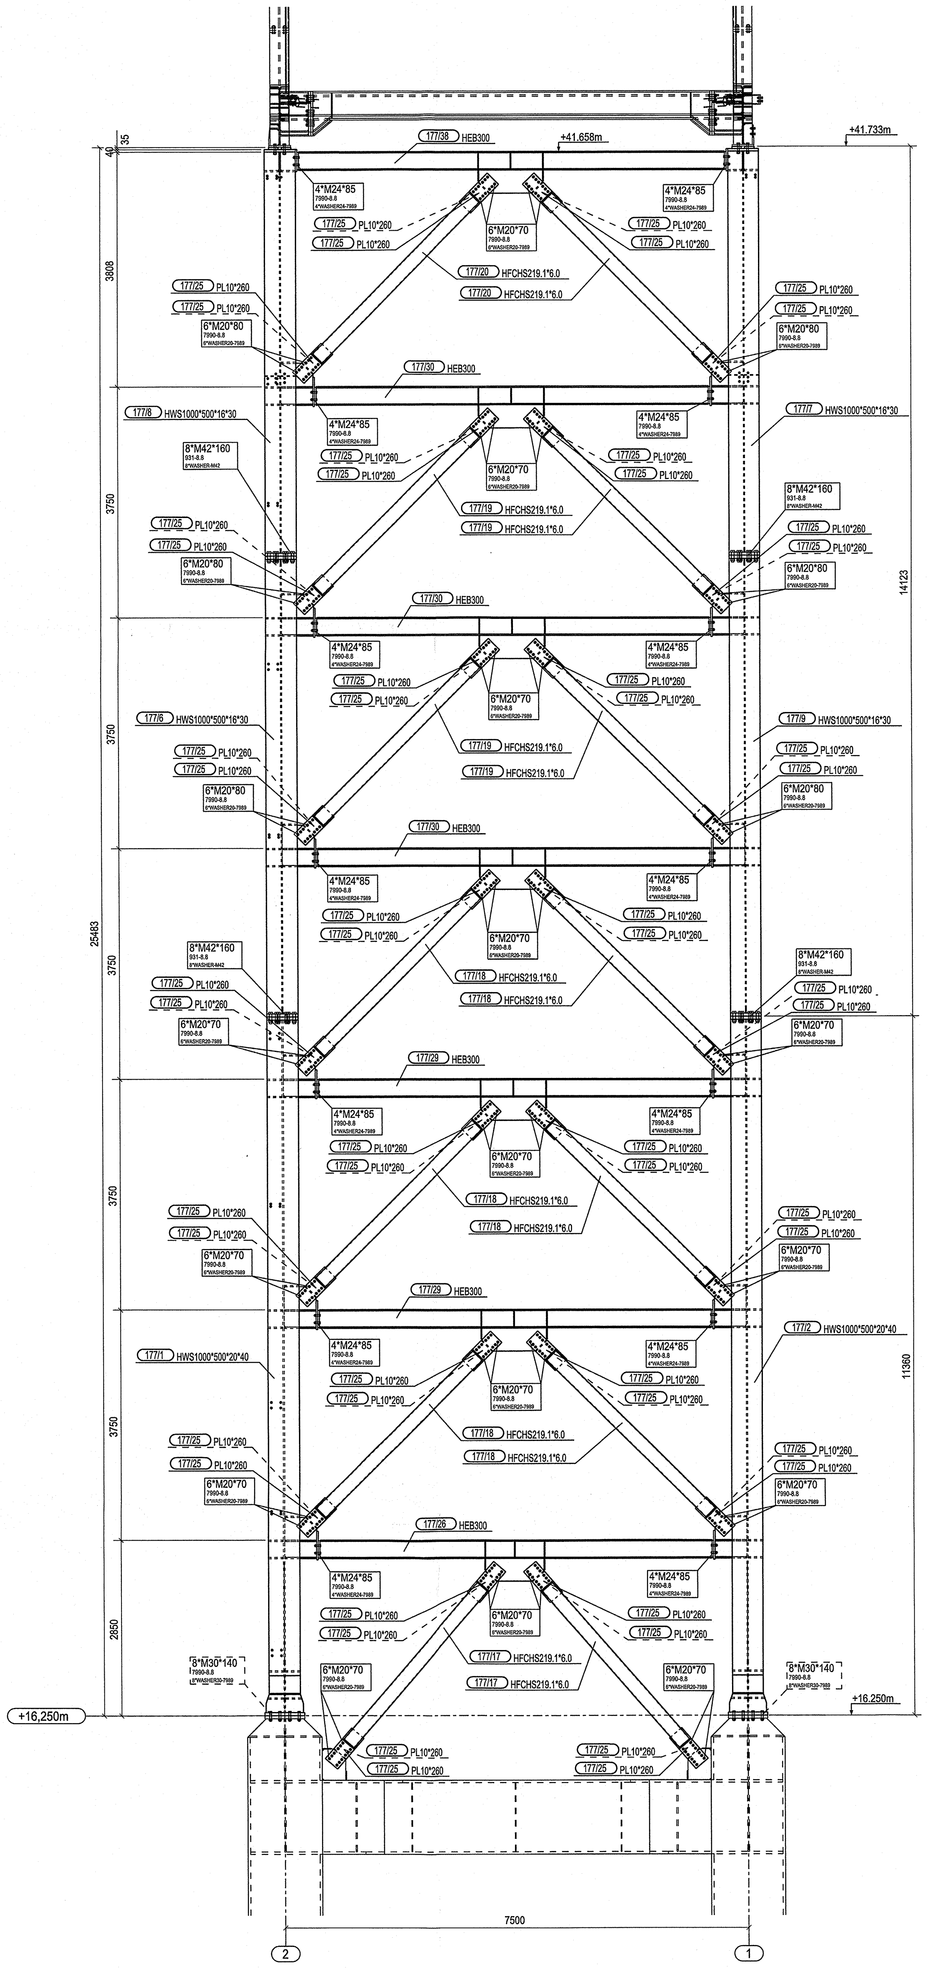

PRZEKRÓJ B - B
1:50

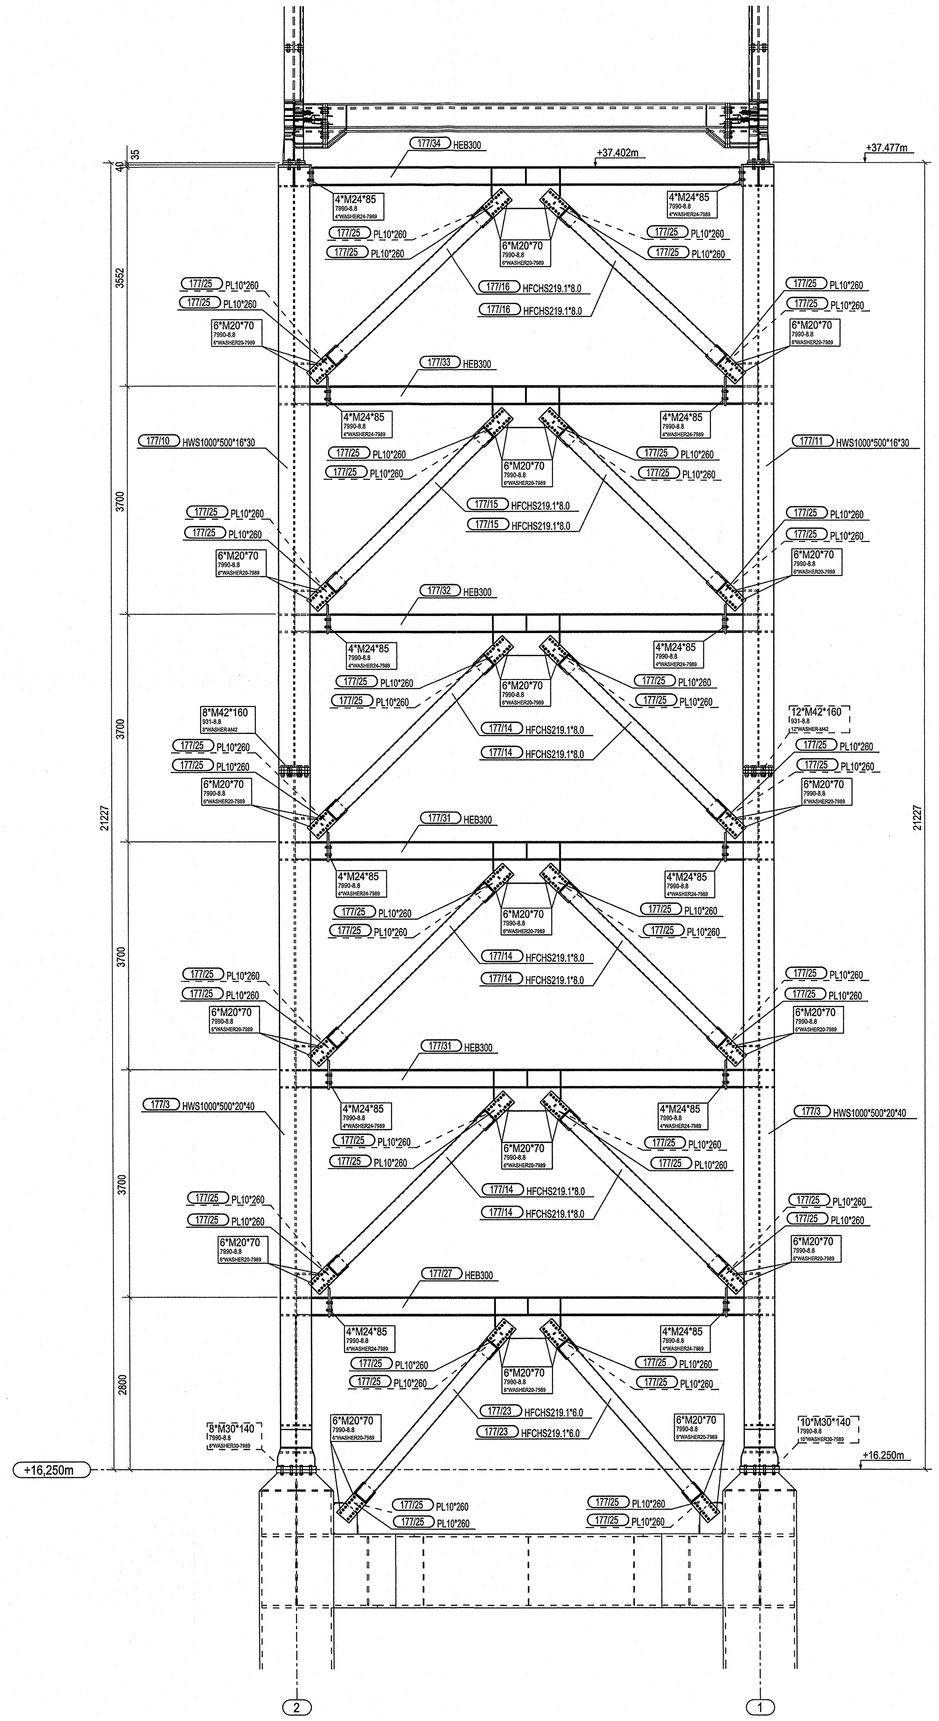

PRZEKRÓJ C - C
1:50

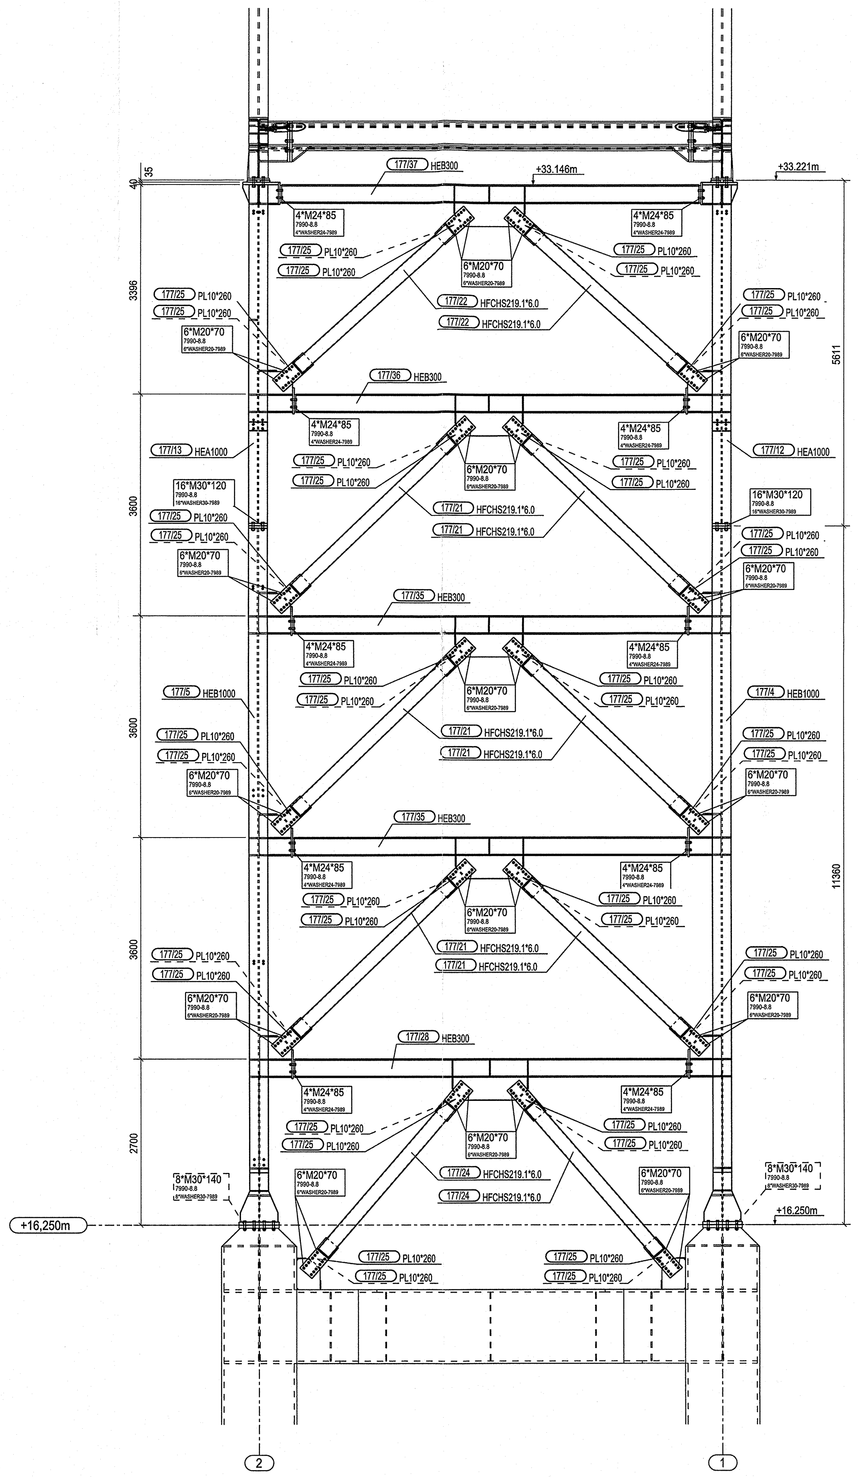

SYTUACJA
1:500

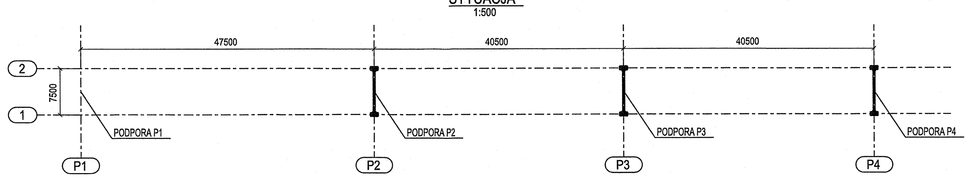

RZUT
1:50

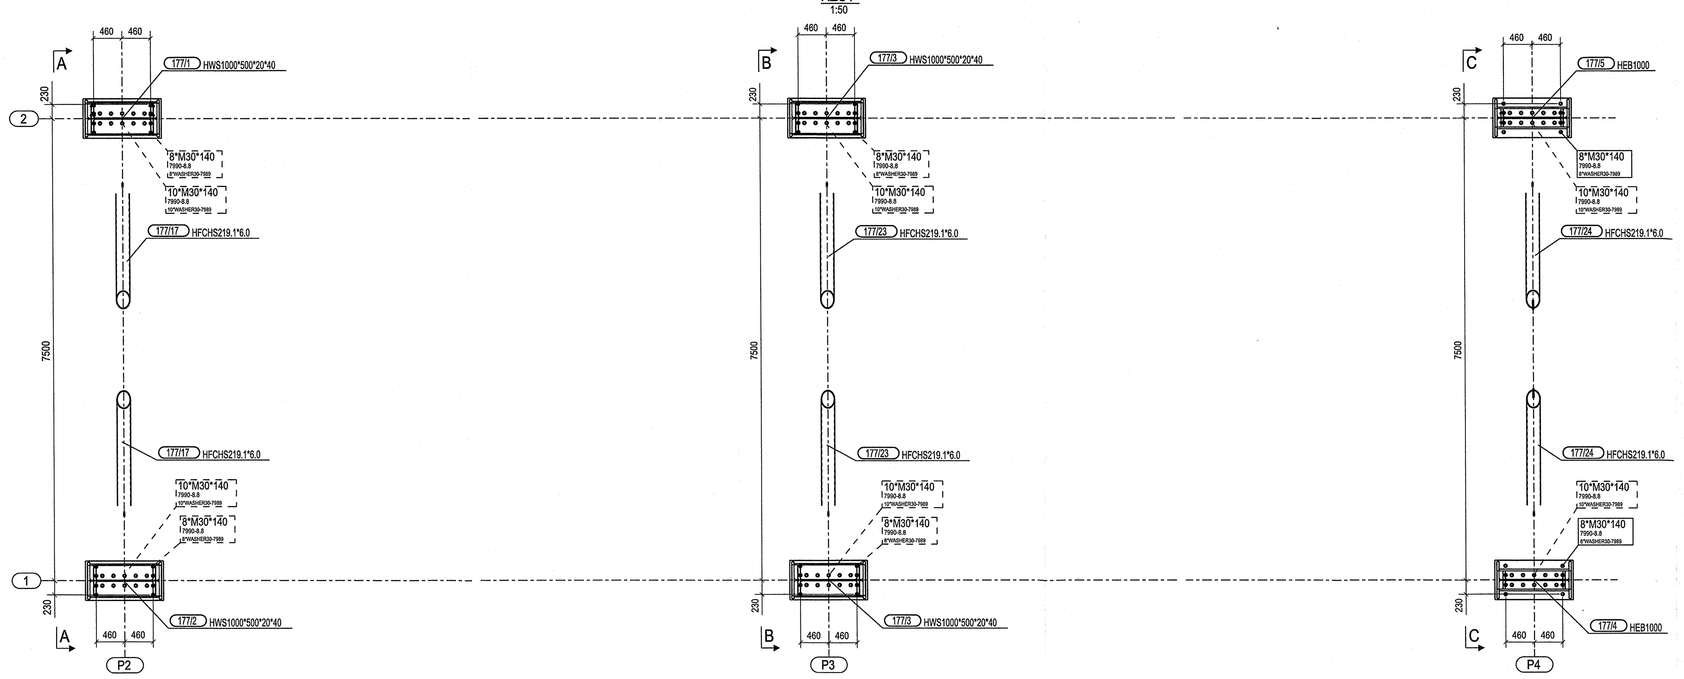

PLAN SYTUACYJNY

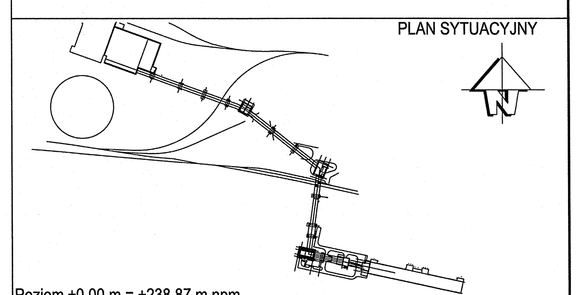

Poziom ±0.00 m = +238.87 m npm

Rew.	Data	Wykonał	Opis zmiany	Zatwierdził
01	01.10.2021	G. Filipek	Dokumentacja powykonawcza	G.Paździor
00	29.05.2017	Paludkiewicz	Pierwsze wydanie	G.Paździor

Zamawiający: PGE Górnictwo i Energetyka Konwencjonalna S.A.

Wykonawca: SPECTUS LTUR

Biuro projektowe: BSPiR "ENERGOPROJEKT-KATOWICE" SA

Numer Umowy: GEK/PMR-ELT/0441/6/2015

Estakada nawęglania nr 4. Konstr. stal. Cz. 2 - od poz. +8,25m
Rysunek zestawczy Podpora P2, P3, P4 od poz. +16,25m

Nazwa zadania: Budowa obiektów układu nawęglania Nowego Bloku w PGE GiEKSA Oddział Elektrownia Turów

Projektował:	M.Armatys	Data: 29.05.2017	Skala: 1:500	Nr us. Podyplomowany: B1-168421	Rewizja: 01	Nr us. PGE: 07UED40yyyyy_003_B09	
Sprawdził:	R.Zawpiński	Data: 29.05.2017	Format: A0	Nr ust. Podyplomowany: U-45201	Skalował: PPW	Nr proj. PGE: 04416_07UED40_B09	

BSPiR "ENERGOPROJEKT-KATOWICE" SA

Arkusz: 1/1 | Z tych/Rev: 1