PRZEKRÓJ C - C
PRZESŁO 4-5
1:25

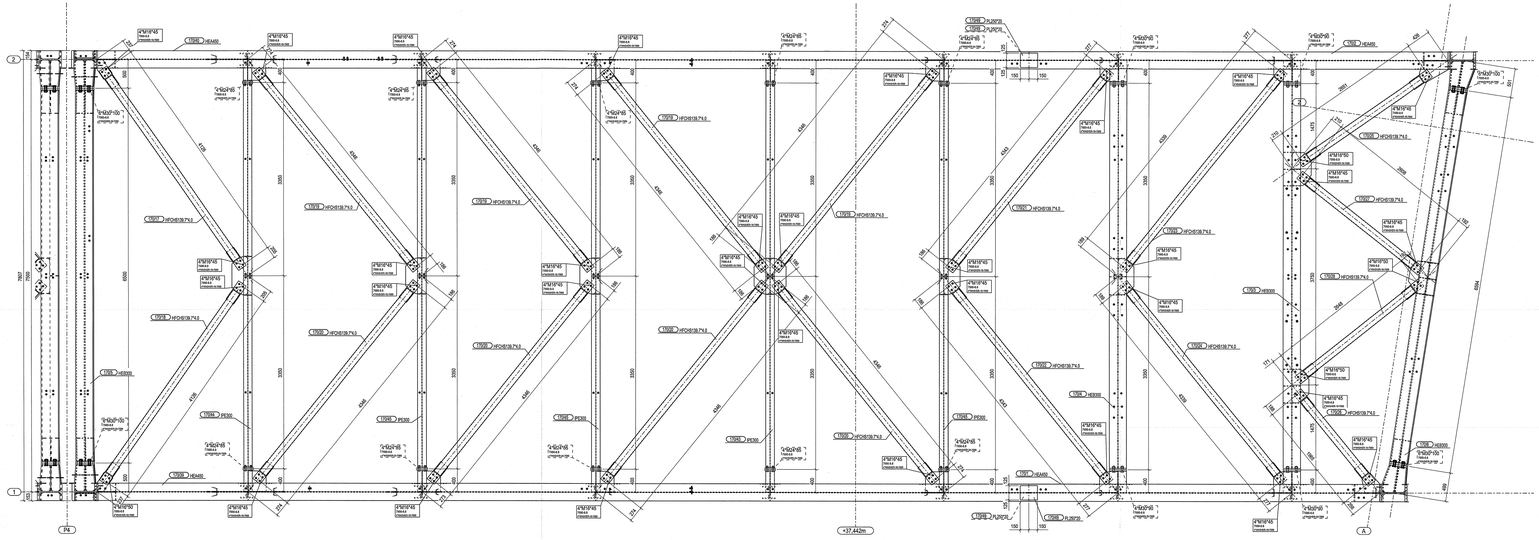

SYTUACJA ESTAKADA NAWEGLANIA NR 4 (07UED40)
1:500

PRZEKRÓJ E - E
1:25

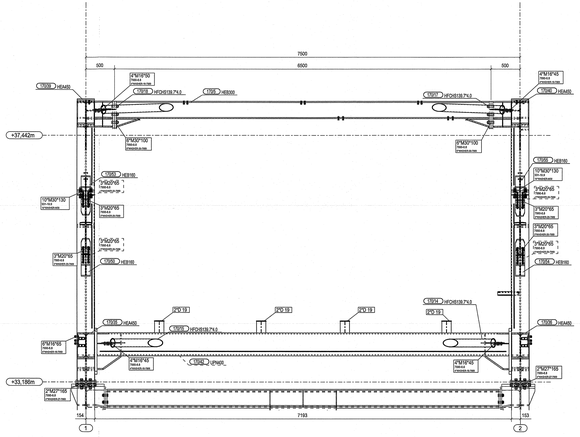

PRZEKRÓJ D - D
PRZESŁO 4-5
1:25

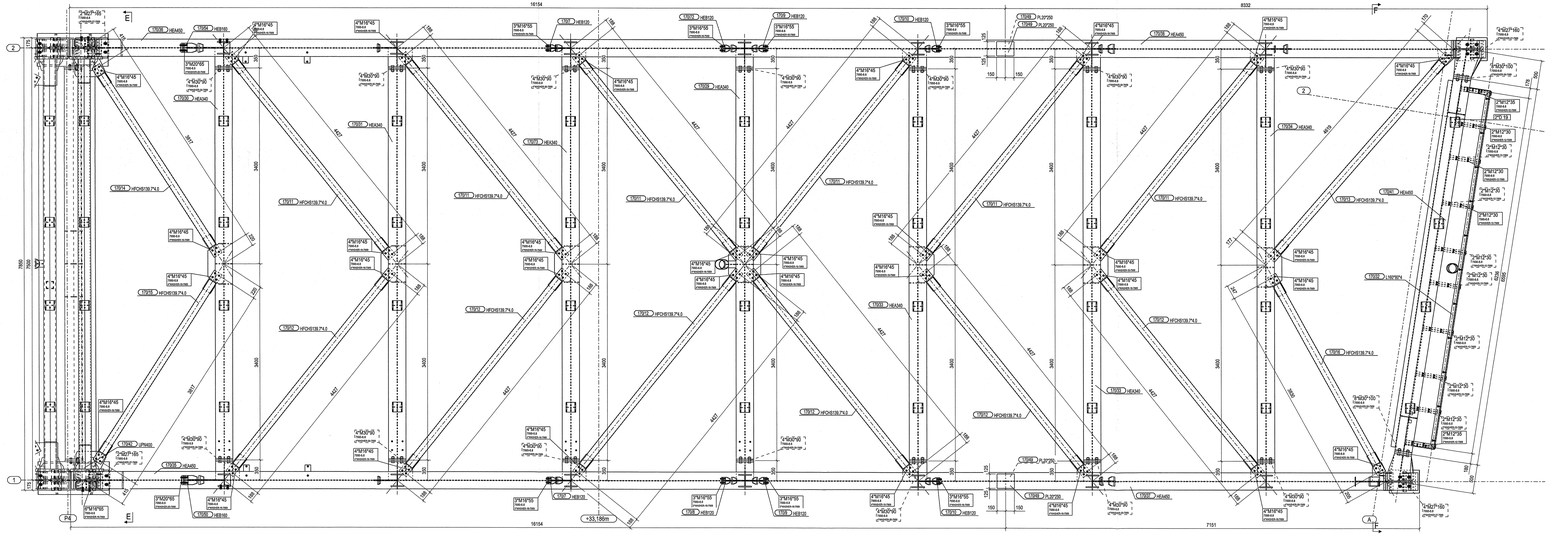

PRZEKRÓJ F - F
1:25

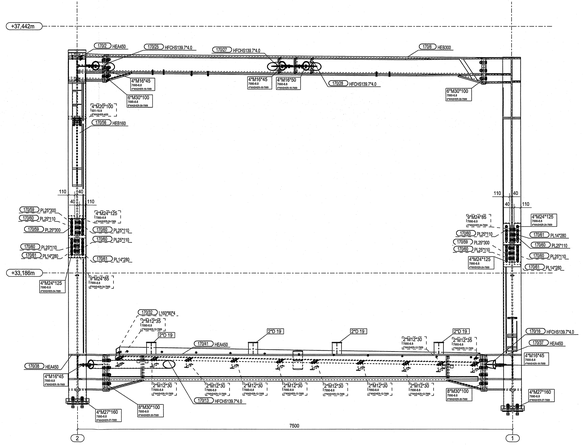

PLAN SYTUACYJNY

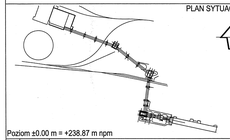

Poziom ±0.00 m = +238.87 m npm

Rev.	Data	Wykonał	Opis zmiany	Zatwierdził
02	01.10.2021	G.Ryek	Dokumentacja powykonawcza	A.Pałdzior
01	30.07.2018	M.Nadlewaz	Zmiany oznaczone w chmurkach	A.Pałdzior
00	31.07.2017	M.Bewdzik	Pierwsze wydanie	A.Pałdzior

Zamawiający: PGE Górnictwo i Energetika Konwencjonalna S.A.

Wykonawcy: BSPIR "ENERGOPROJEKT-KATOWICE" SA; ALSTOM POWER SYSTEMS

Biuro projektowe: BSPIR "ENERGOPROJEKT-KATOWICE" SA

Temat: GENPWR-BLT/04/19/2015

Nazwa obiektu: Budowa obiektów ułożenia nawęglania Nowego Bloku w PGE GIEKSA Oddział Elektrownia Turów

Estakada nawęglania nr 4. Konstr. stal. Cz. 2 - od poz. +8,25m
Rysunek zestawczy. Przepło 4-5 przełęcze C-C, D-D

Projektował:	A.Kmiotek	23.07.2012	1:500	B1-1390774	02
Sprawdził:	A.Dawidzik	23.07.2017	Arch. 1:400/25	Arch. 1:400/25	3vA1

Nr rys. 07UEDA0yyyyy_D01_B009
Arkusz rysunku: 04/16_07UEDA0_B009
Format: A1 Skala: 1:500 Ark.: 01

BSPIR "ENERGOPROJEKT-KATOWICE" SA