


Architectural drawing showing a vertical section of a building facade. The drawing includes various levels and structural details:

- Top level: 20800
- Level 1: +17.800m
- Level 2: 16800
- Level 3: +7.300m
- Level 4: 6300
- Level 5: +0.350m
- Level 6: 0.000
- Level 7: -50
- Level 8: -50
- Level

Architectural drawing of a building facade section, showing three levels: 20800, 16800, and 6300. The drawing includes structural details, dimensions (e.g., 5700, 250, 50), and labels for materials like "Podłoga z mieszanki natryskowej M-30" and "UEF 1.1".

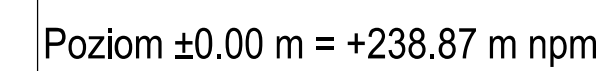

01	23.09.2021	G Filipek	Projekt powykonawczy	G Pätzold
Rev.	Data	Wykonali	Opis zmiany	Załączniki
Zamówienie:			Branżę projektować	
 Główna Energetyka Krajoznictwa S.A.			 ENEP "ENERGOPROJEKT-KATOWICE" SA	
UZF				
STACJA PRZESYPÓWA NR 3. KONSTRUKCJA STALOWA Rysunek zestawiający. Ściana w osi 1-1 widok			Budowa obiektu zakładu rogowiejskiego Nowy Biał w PGE S.A. Odsłona Elektrownia Turów	
Projektował: T.Śloma		Data: 02.08.2017	Skala: 1:50	Wersja: 01
Sprawił: M.Armayns		Data: 02.08.2017	Wzrost: AO	Wzrost: PPWJ
			Nr Wyk. Wykonawczy: B-1169808	Nr Wyk. Projektanta: Q-451169
				07UEP207yyyyy_d08_B05
				04416_07UEP20_B05
BSPIR "ENERGOPROJEKT-KATOWICE" SA				
				1/1
				1 z 1