Poziom +6,300 m
1:50

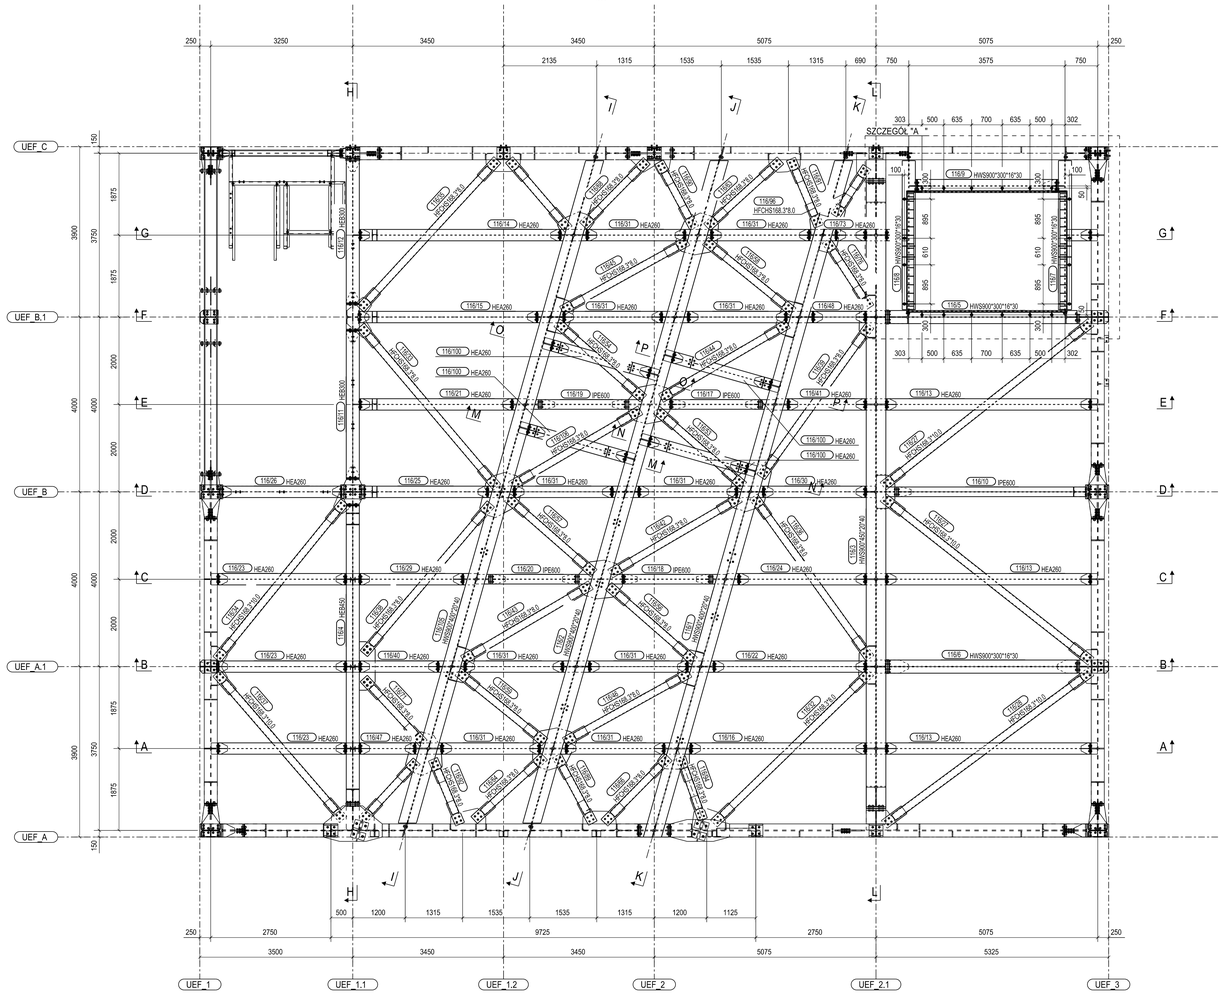

Poziom +6,300 m
1:50

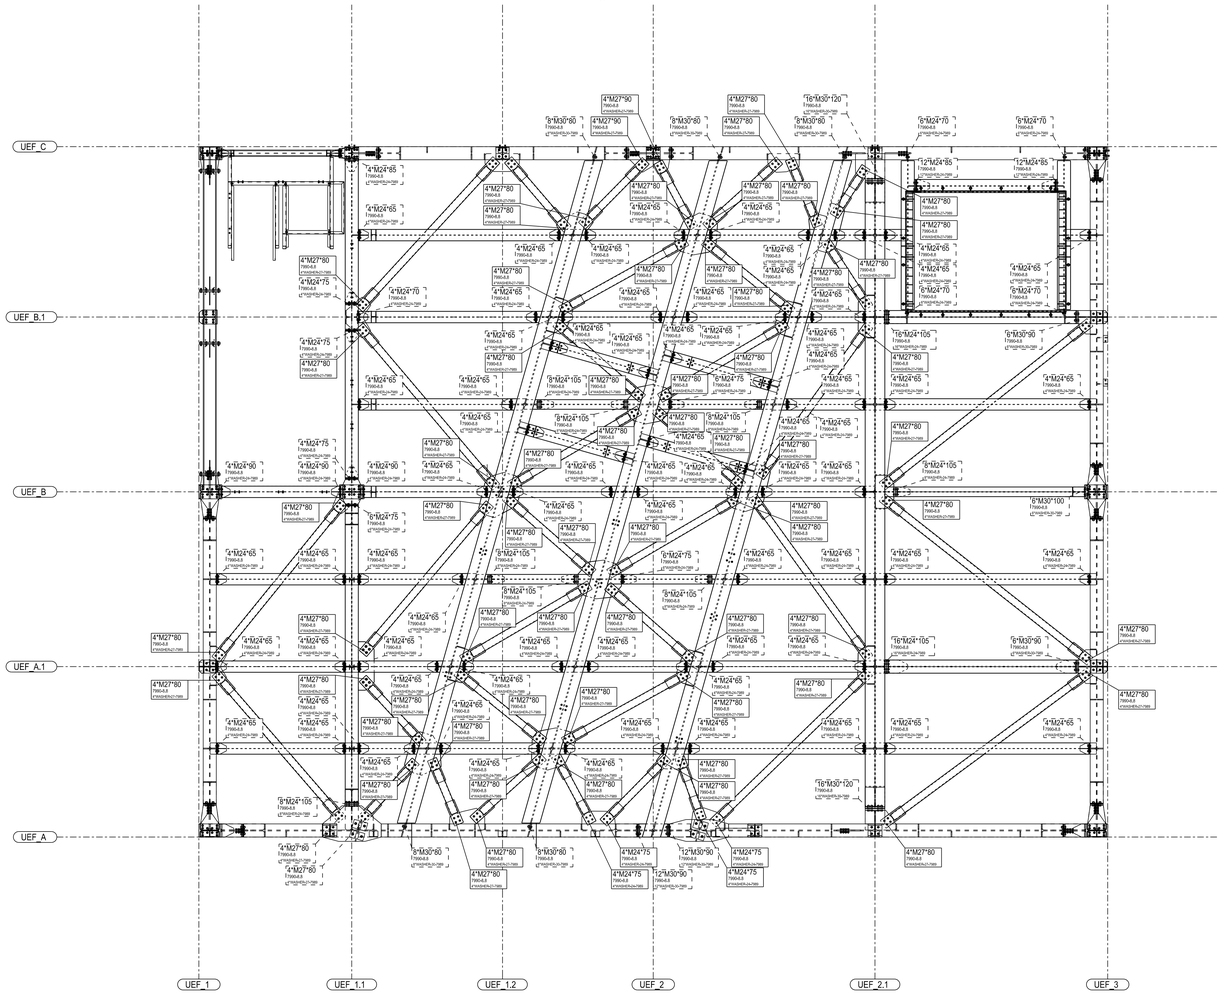

Szczegół "A "
1:20

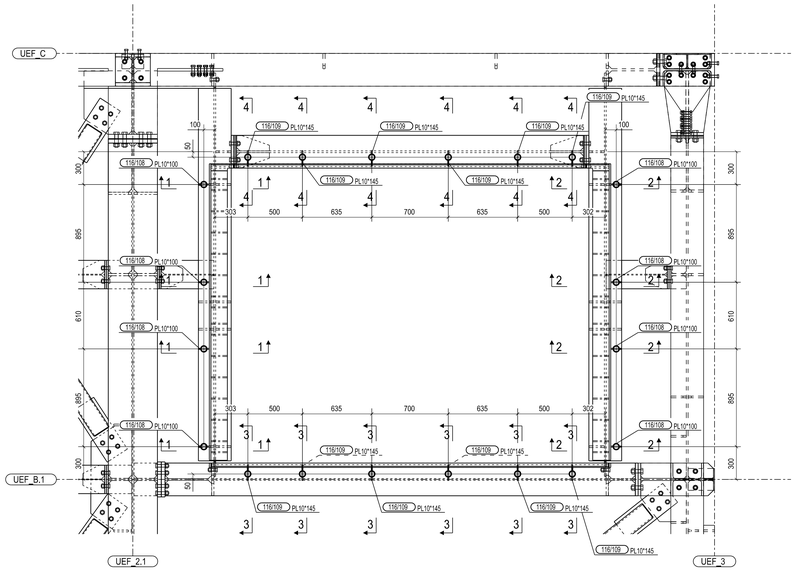

PRZEKRÓJ 1 - 1
1:20

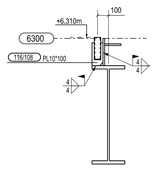

PRZEKRÓJ 2 - 2
1:20

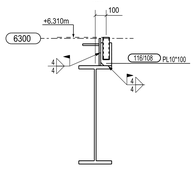

PRZEKRÓJ 3 - 3
1:20

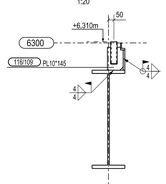

PRZEKRÓJ 4 - 4
1:20

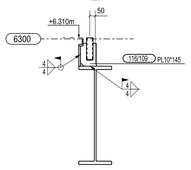

UEF_B.1

PLAN SYTUACYJNY

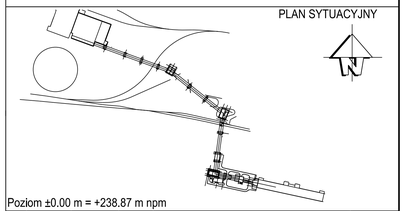

Poziom ±0.00 m = +238.87 m npm

Rew.	Data	Wykonał	Opis zmiany	Zatwierdził
03	23.09.2021	G.Filipek	Projekt powykonawczy	G.Paździor
02	10.09.2018	T.Storna	Zmiany oznaczono w chmurkach	G.Paździor
01	09.03.2018	T.Storna	Zmiany oznaczono w chmurkach	G.Paździor

Zamawiający: PGE Górnictwo i Energetyka Elektryczna S.A.

Wykonawca: SERWIS LTUR

Biuro projektowe: BSPIR "ENERGOPROJEKT-KATOWICE" SA

UEF

STACJA PRZESYPOWA NR 3. KONSTRUKCJA STALOWA
Rysunek zestawczy. Poziom 6,300 m - rzuty, część I

Numer umowy: GEKPM/W-ELT/O4416/2015

Nazwa zadania: Budowa obiektów układu nawęglania Nowego Bloku w PGE GIEKSA Oddział Elektrownia Turów

Projektował:	T.Storna	Data: 08.12.2017		Skala: 1:50	Nr rys. Przedsiębiorcy: B1-168913	Rewizja: 03	Nr rys. PGE: 07UEF20/yyyyy_013_B05
Sprawdził:	M.Armatys	Data: 08.12.2017		Format: A0	Nr proj. Przedsiębiorcy: L-45169	Stadium: PPW	Nr proj. PGE: 04416_07UEF20_B05

BSPIR "ENERGOPROJEKT-KATOWICE" SA

Arkusz: 1/1 | Ilość arkuszy: 1