Poziom +6,300 m
1:50

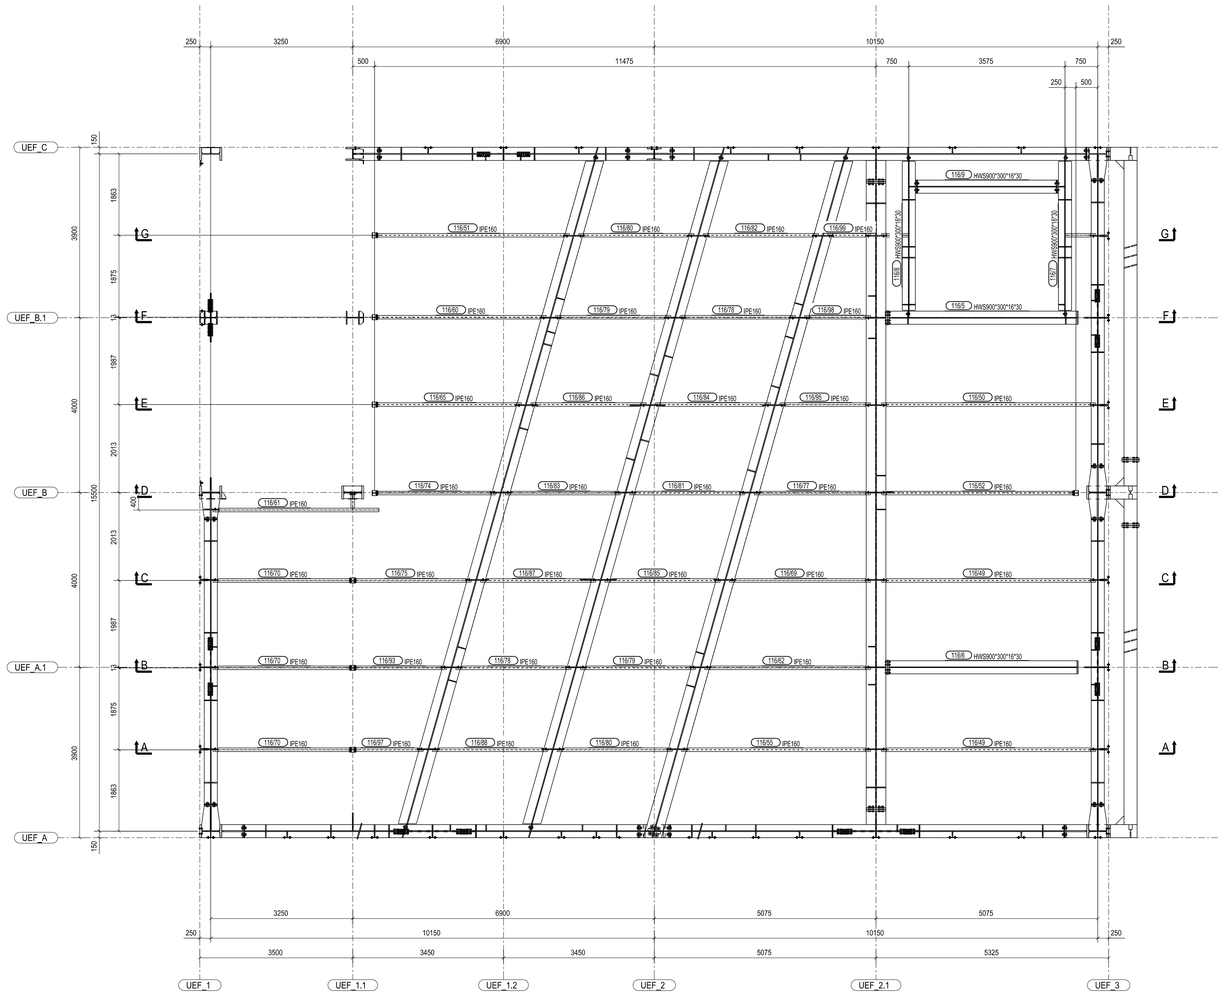

Poziom +6,300 m
1:50

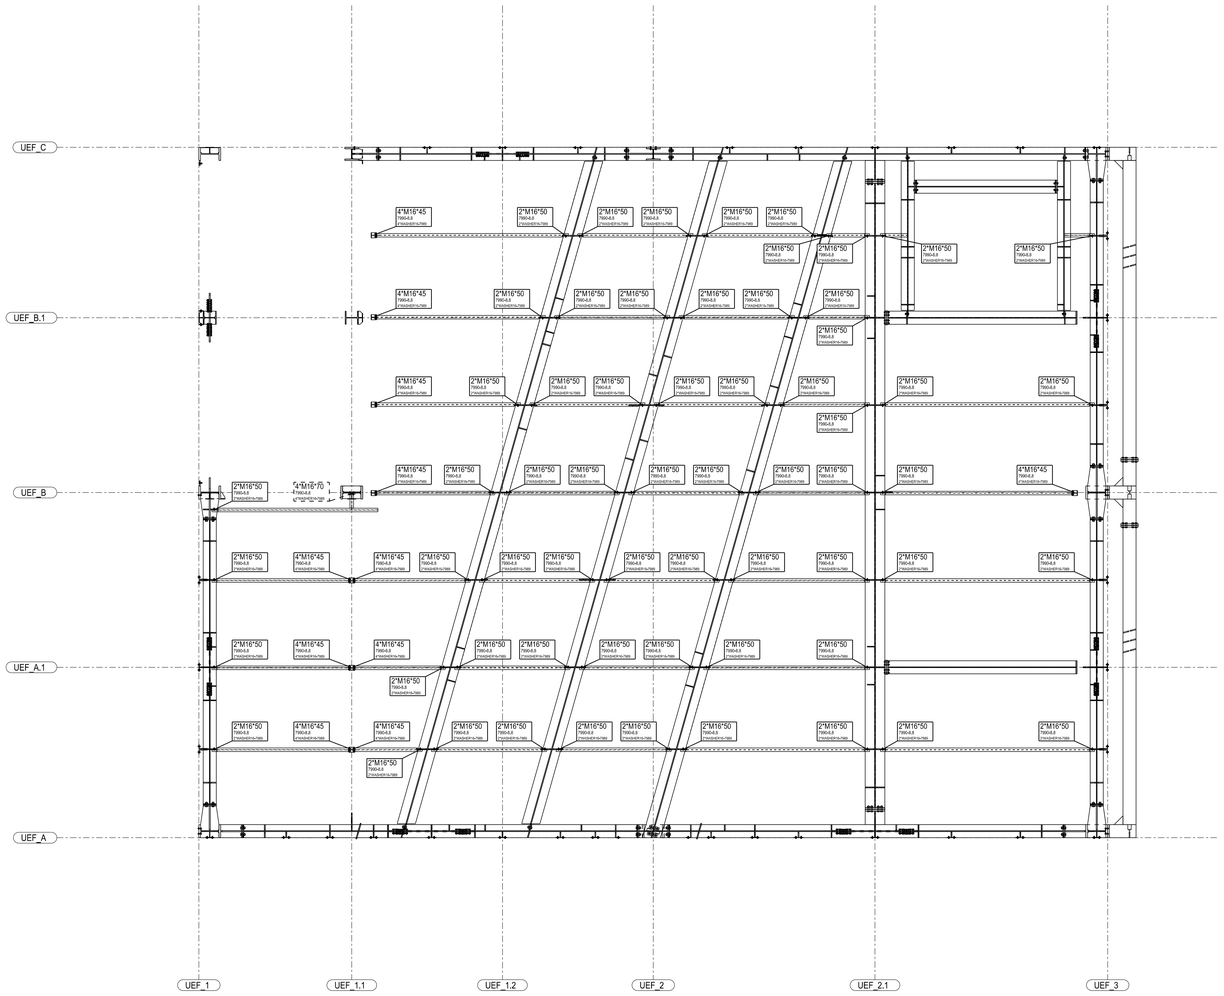

PLAN SYTUACYJNY

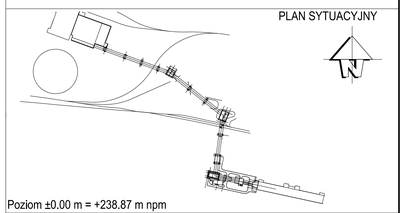

Poziom ±0.00 m = +238.87 m npm

Rew.	Data	Wykonał	Opis zmiany	Zatwierdził
01	23.09.2021	G.Filipek	Projekt powykonawczy	G.Paździor

Zamawiający: PGE Górnictwo i Energetyka Konwencjonalna S.A.

Wykonawca: SERWIS ELTUR

Biuro projektowe: BSPIR "ENERGOPROJEKT-KATOWICE" SA

UEF

STACJA PRZESYPOWA NR 3. KONSTRUKCJA STALOWA
Rysunek zestawczy, Poziom 6.300 m - rzuty, część II

Numer zlecenia: GEK/PM/R-ELT/.04416/2015

Nazwa zadania: Budowa obiektów układu nawęglania Nowego Bloku w PGE GIEKSA, Oddział Elektrownia Turów

Projektował:	T.Słoma	Data: 08.12.2017	Skala: 1:50	Nr rys. Podwykonawcy: B1-168914	Rewizja: 01	Nr rys. PGE: 07UEF20yyyyy_014_B05	
Sprawdził:	M.Armatys	Data: 08.12.2017	Format: A0	Nr proj. Podwykonawcy: U-45169	Siatka: PPW	Nr proj. PGE: 04416_07UEF20_B05	

BSPIR "ENERGOPROJEKT-KATOWICE" SA

Arkusz: 1/1 | Ilość arkuszy: 1