Widok elewacji klatki schodowej
1:50

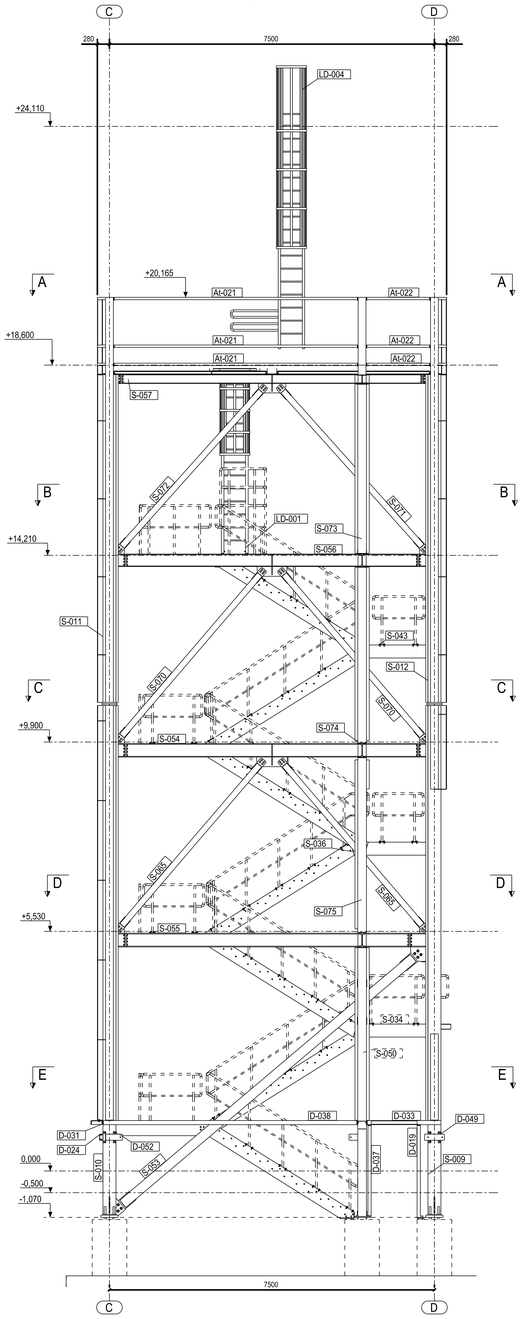

A - A
1:50

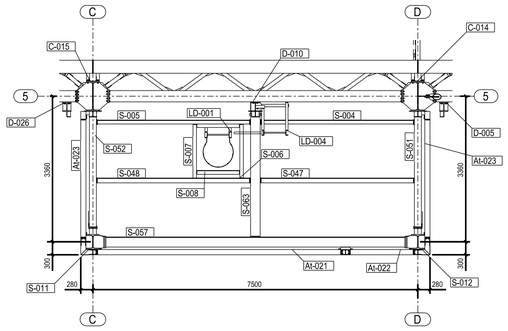

B - B
1:50

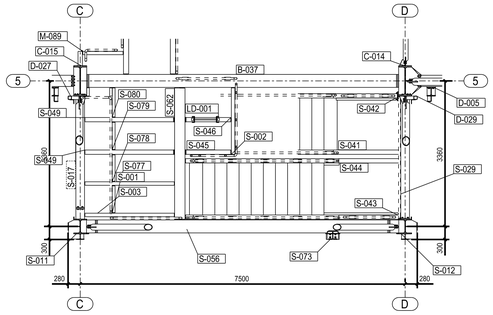

C - C
1:50

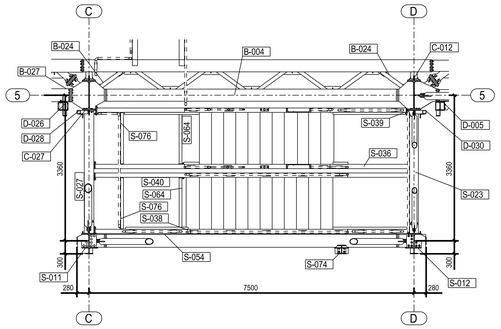

D - D
1:50

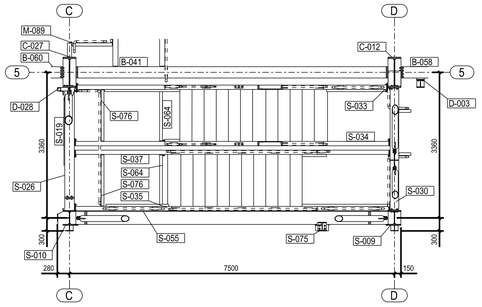

E - E
1:50

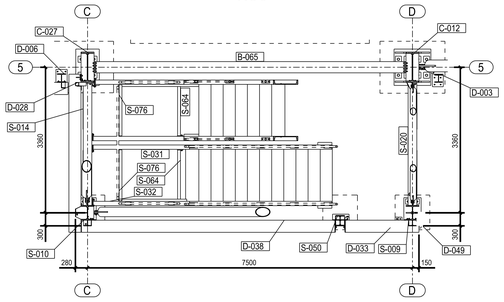

Uwagi:

1. Rzędne wyrażone w [m], wymiary wysokościowe w [m], Poziom +-0,0 = 235,270 m n.p.m.
2. Rysunek rozpatrywać wraz z całym zestawem technicznym, zestawiony w opisowym projekcie architektury oraz dokumentacji powiązanej.

Rev.	Data	Wykonał	Opis zmiany	Zatwierdził
01	03.09.2021	G.Filipek	Projekt powykonawczy	G.Paździor

Zamawiający: PGE Górnictwo i Energetyka Konwencjonalna S.A.

Wykonawcy: SERWIS ELTUR

Biuro projektowe: BSPIR "ENERGOPROJEKT-KATOWICE" SA

UEG
Budynek kruszarkowni, Konstrukcja stalowa.
Widok elewacji klatki schodowej

Nr ref. umowy: GEK/PN/ELT/0441/9/2015

Nazwa zadania: Budowa obiektów zlokalizowanych na terenie Nowego Bloku w PGE GIEKSA Oddział Elektrownia Turów

Projektował:	Nazwisko: Imię: Podpis:	Data: 21.12.17	Stadium: TB	Nr obiektu: B1-169229	Arkusz: 01	Nr rys.: 07UEG00yyyyy_014_B02	
Sprawdził:	Nazwisko: Imię: Podpis:	Data: 21.12.17	Format: A0	Skala: 1:50	Wersja: 04416_07UEG00_B02		

BSPIR "ENERGOPROJEKT-KATOWICE" SA

Arkusz: 1 z 4 | Nr rys.: 014

